


# PLANIMETRIA DI VARIANTE

( scala 1/250 )

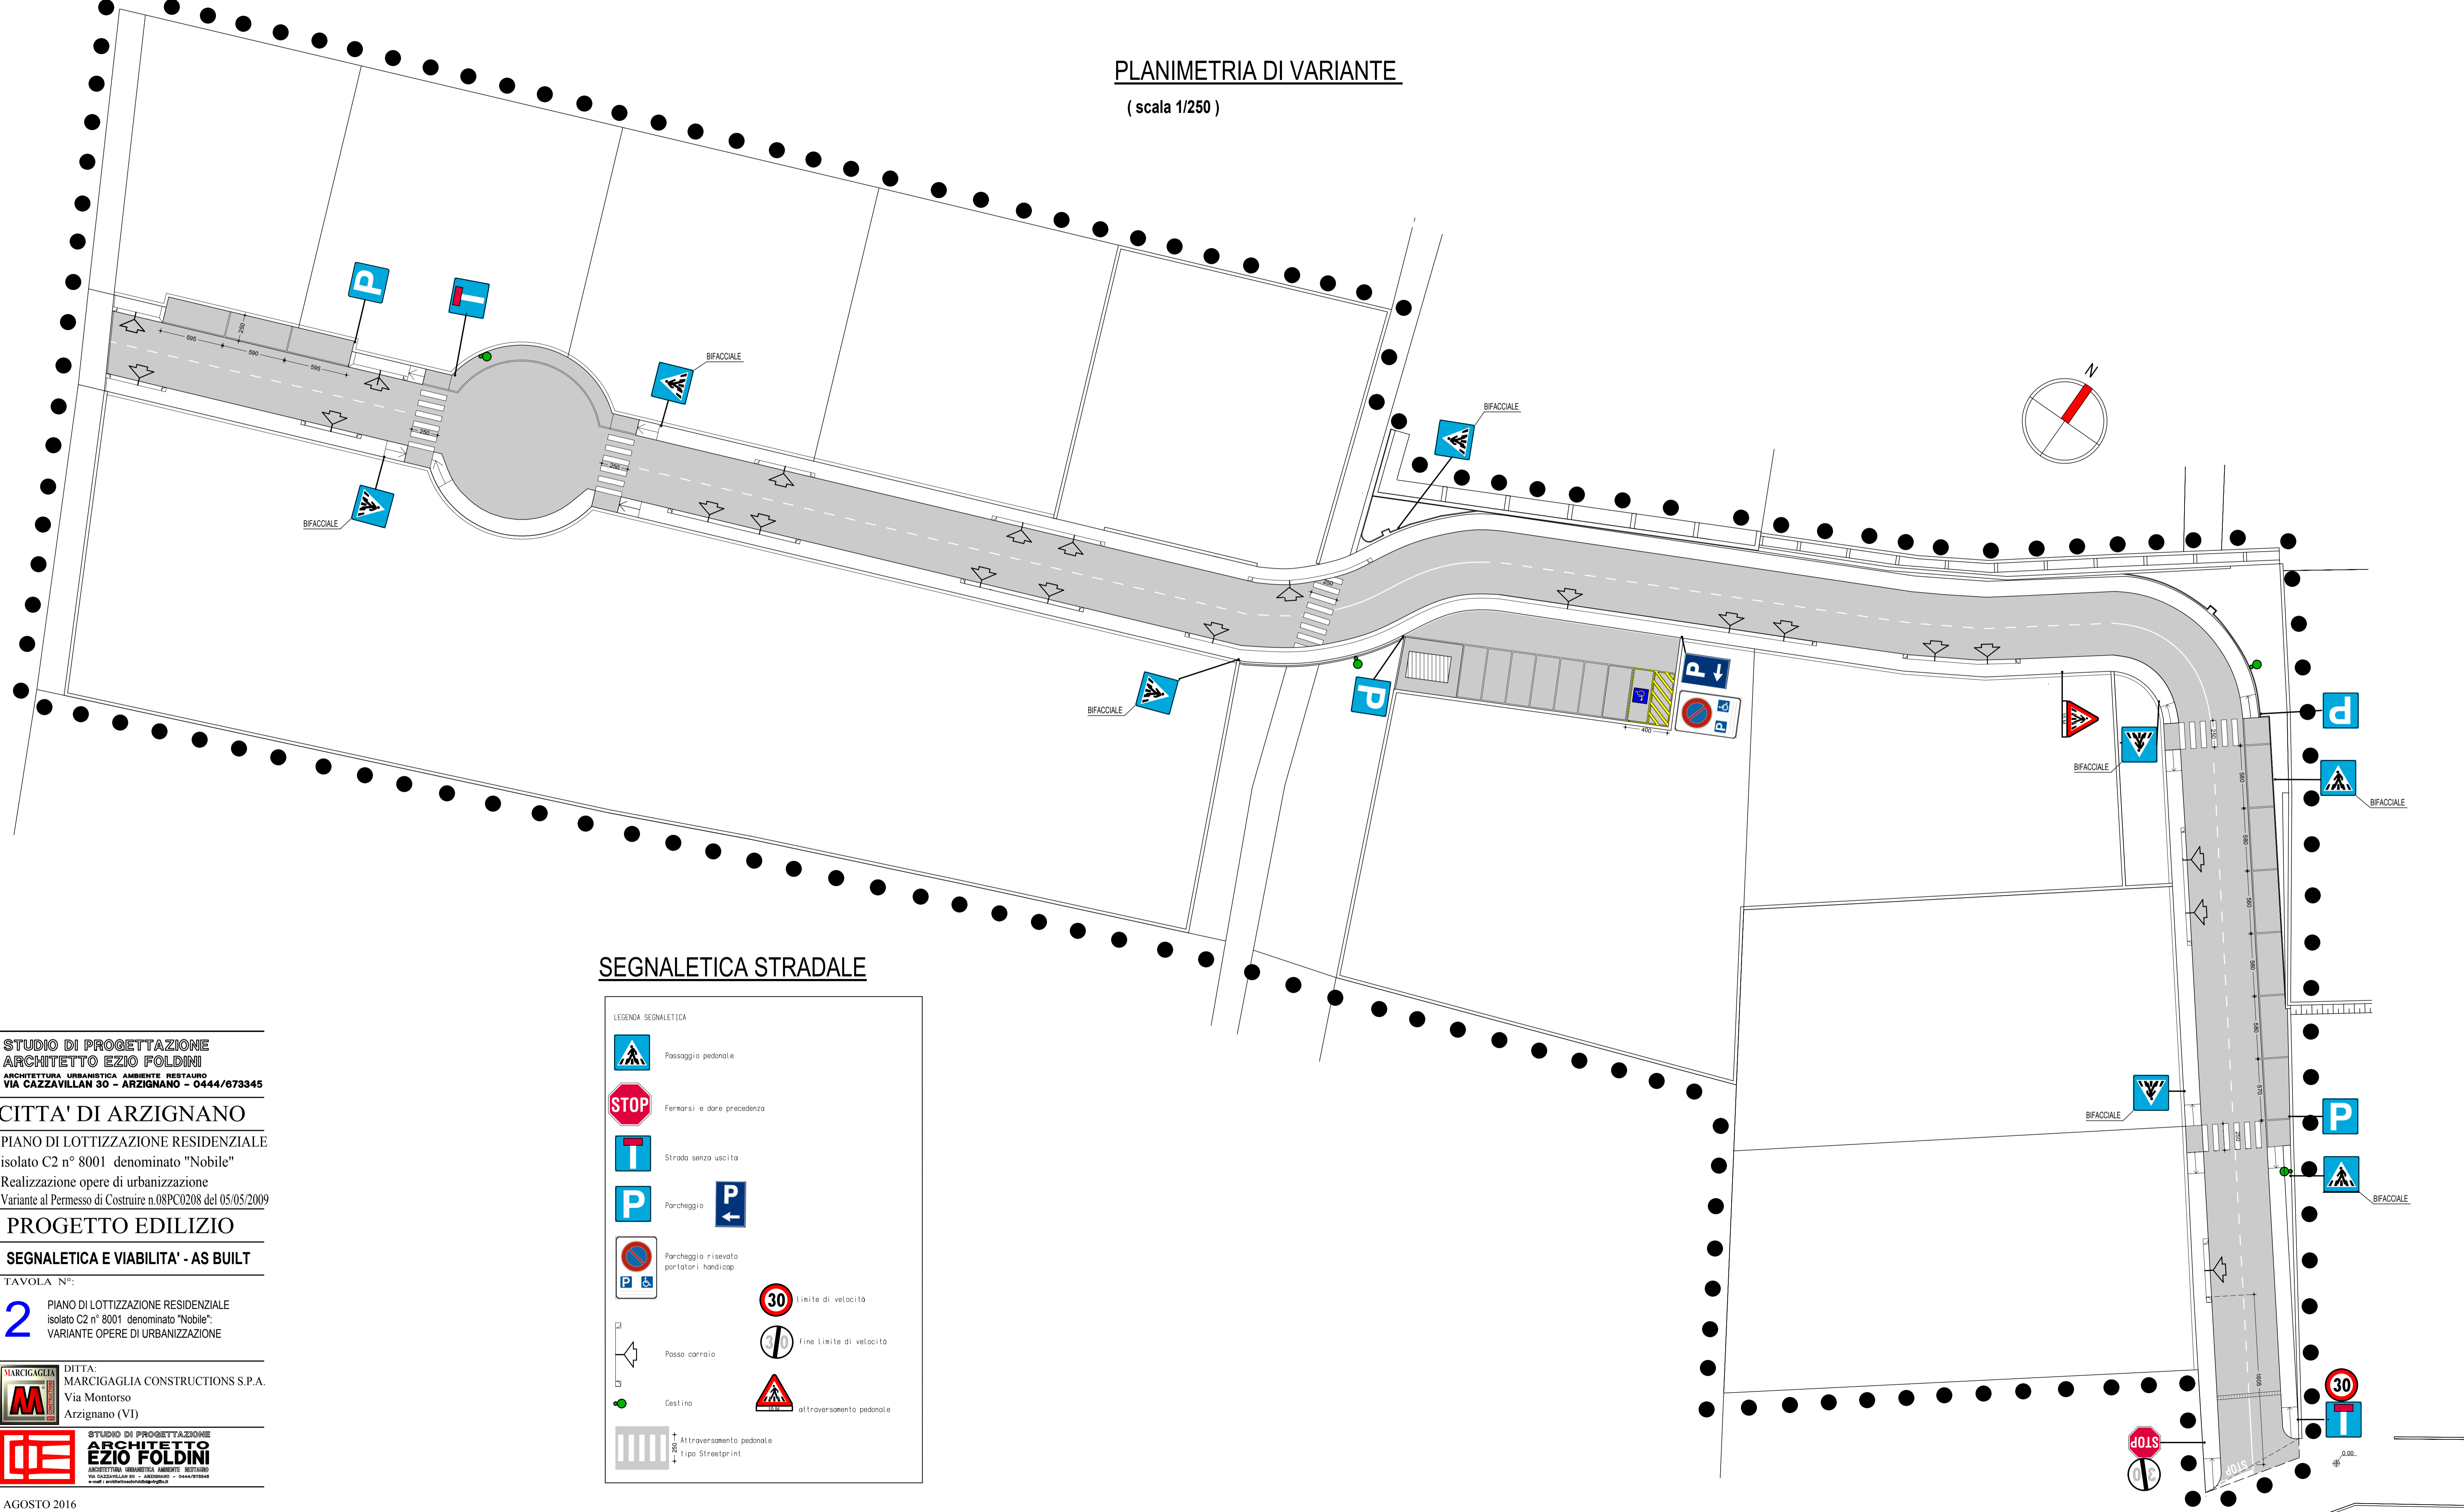

## SEGNALETICA STRADALE

LEGENDA SEGNALETICA	
	Passaggio pedonale
	Fermarsi e dare precedenza
	Strada senza uscita
	Parcheggio
	Parcheggio riservato portatori handicap
	Passo carrata
	Cestino
	Attraversamento pedonale tipo Streetprint
	limite di velocità
	fine limite di velocità
	attraversamento pedonale

STUDIO DI PROGETTAZIONE  
**ARCHITETTO EZIO FOLDINI**  
 ARCHITETTURA URBANISTICA AMBIENTE RESTAURO  
 VIA CAZZAVILLAN 30 - ARZIGNANO - 0444/673345

**CITTA' DI ARZIGNANO**  
 PIANO DI LOTTIZZAZIONE RESIDENZIALE  
 isolato C2 n° 8001 denominato "Nobile"  
 Realizzazione opere di urbanizzazione  
 Variante al Permesso di Costruire n.08PC0208 del 05/05/2009

**PROGETTO EDILIZIO**  
**SEGNALETICA E VIABILITA' - AS BUILT**

TAVOLA N°:  
**2** PIANO DI LOTTIZZAZIONE RESIDENZIALE  
 isolato C2 n° 8001 denominato "Nobile"  
 VARIANTE OPERE DI URBANIZZAZIONE

DITTA:  
**MARCIGAGLIA CONSTRUCTIONS S.P.A.**  
 Via Montorso  
 Arzignano (VI)

STUDIO DI PROGETTAZIONE  
**ARCHITETTO EZIO FOLDINI**  
 ARCHITETTURA URBANISTICA AMBIENTE RESTAURO  
 VIA CAZZAVILLAN 30 - ARZIGNANO - 0444/673345  
 e-mail: [architetto@eziofoldini.it](mailto:architetto@eziofoldini.it)

AGOSTO 2016