
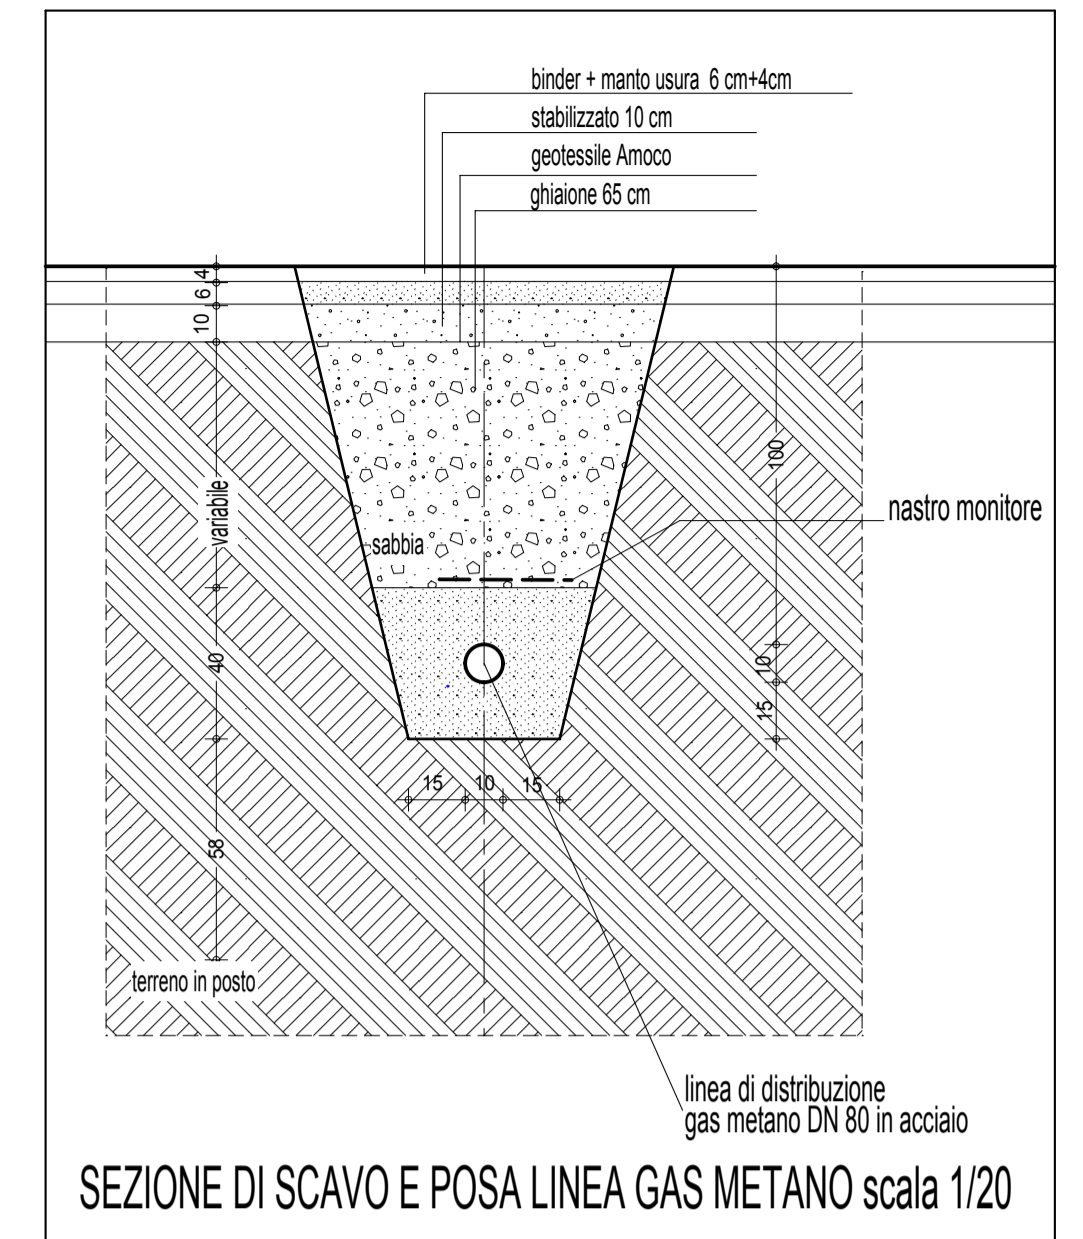


PLANIMETRIA DI VARIANTE

(scala 1/250)

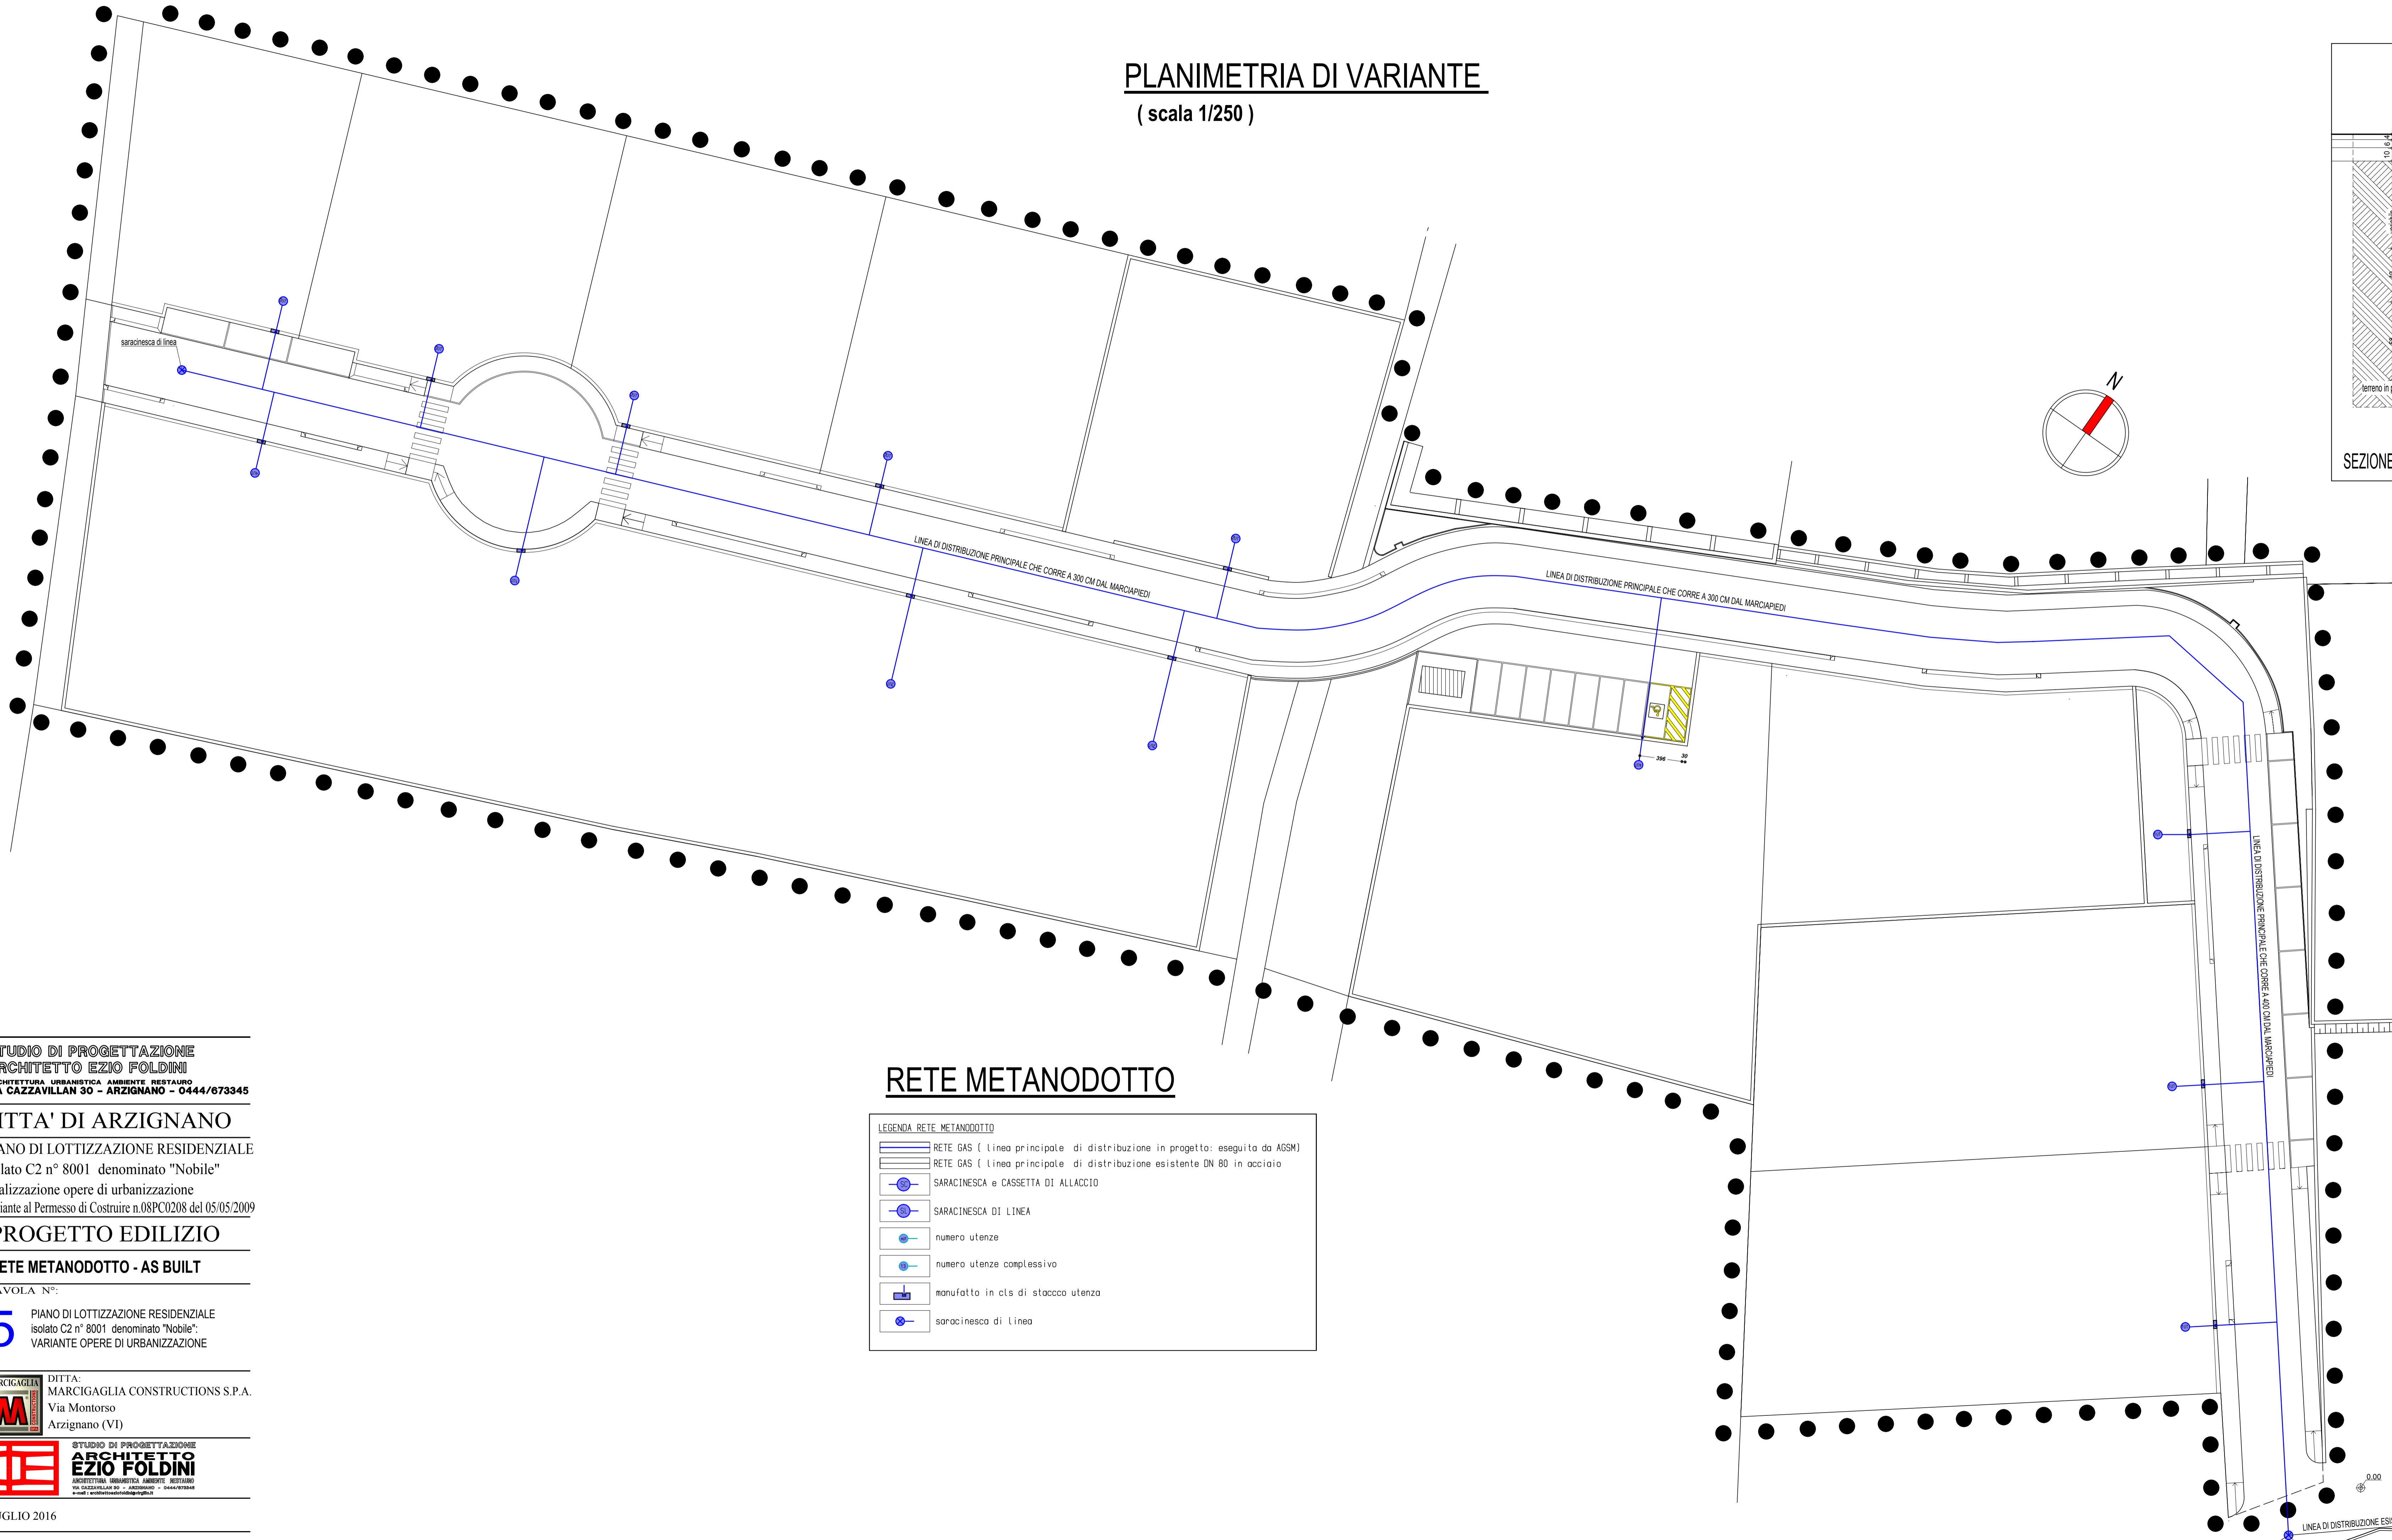

SEZIONE DI SCAVO E POSA LINEA GAS METANO scala 1/20

RETE METANODOTTO

LEGENDA RETE METANODOTTO

	RETE GAS (linea principale di distribuzione in progetto: eseguita da AGSM)
	RETE GAS (linea principale di distribuzione esistente DN 80 in acciaio)
	SARACINESCA e CASSETTA DI ALLACCIO
	SARACINESCA DI LINEA
	numero utenze
	numero utenze complessivo
	manufatto in cls di stacco utenza
	saracinesca di linea

STUDIO DI PROGETTAZIONE
ARCHITETTO EZIO FOLDINI
ARCHITETTURA URBANISTICA AMBIENTE RESTAURO
VIA CAZZAVILLAN 30 - ARZIGNANO - 0444/673345

CITTA' DI ARZIGNANO

PIANO DI LOTTIZZAZIONE RESIDENZIALE
isolato C2 n° 8001 denominato "Nobile"
Realizzazione opere di urbanizzazione
Variante al Permesso di Costruire n.08PC0208 del 05/05/2009

PROGETTO EDILIZIO

RETE METANODOTTO - AS BUILT

TAVOLA N°:

5 PIANO DI LOTTIZZAZIONE RESIDENZIALE
isolato C2 n° 8001 denominato "Nobile".
VARIANTE OPERE DI URBANIZZAZIONE

DITTA:
MARCIGAGLIA CONSTRUCTIONS S.P.A.
Via Montorso
Arzignano (VI)

STUDIO DI PROGETTAZIONE
**ARCHITETTO
EZIO FOLDINI**
ARCHITETTURA URBANISTICA AMBIENTE RESTAURO
VIA CAZZAVILLAN 30 - ARZIGNANO - 0444/673345

LUGLIO 2016