

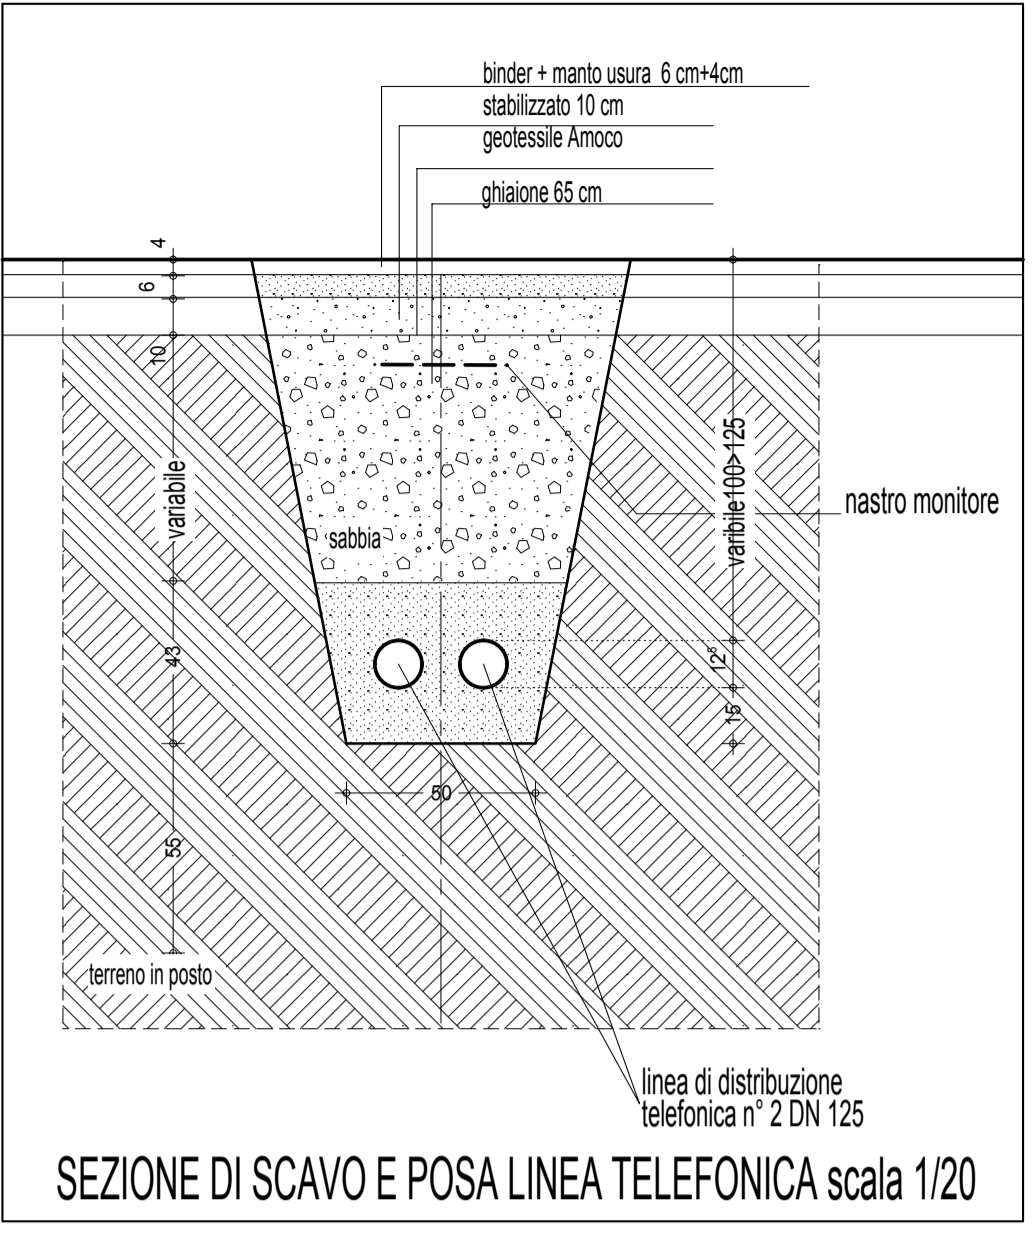


PLANIMETRIA DI VARIANTE

(scala 1/250)

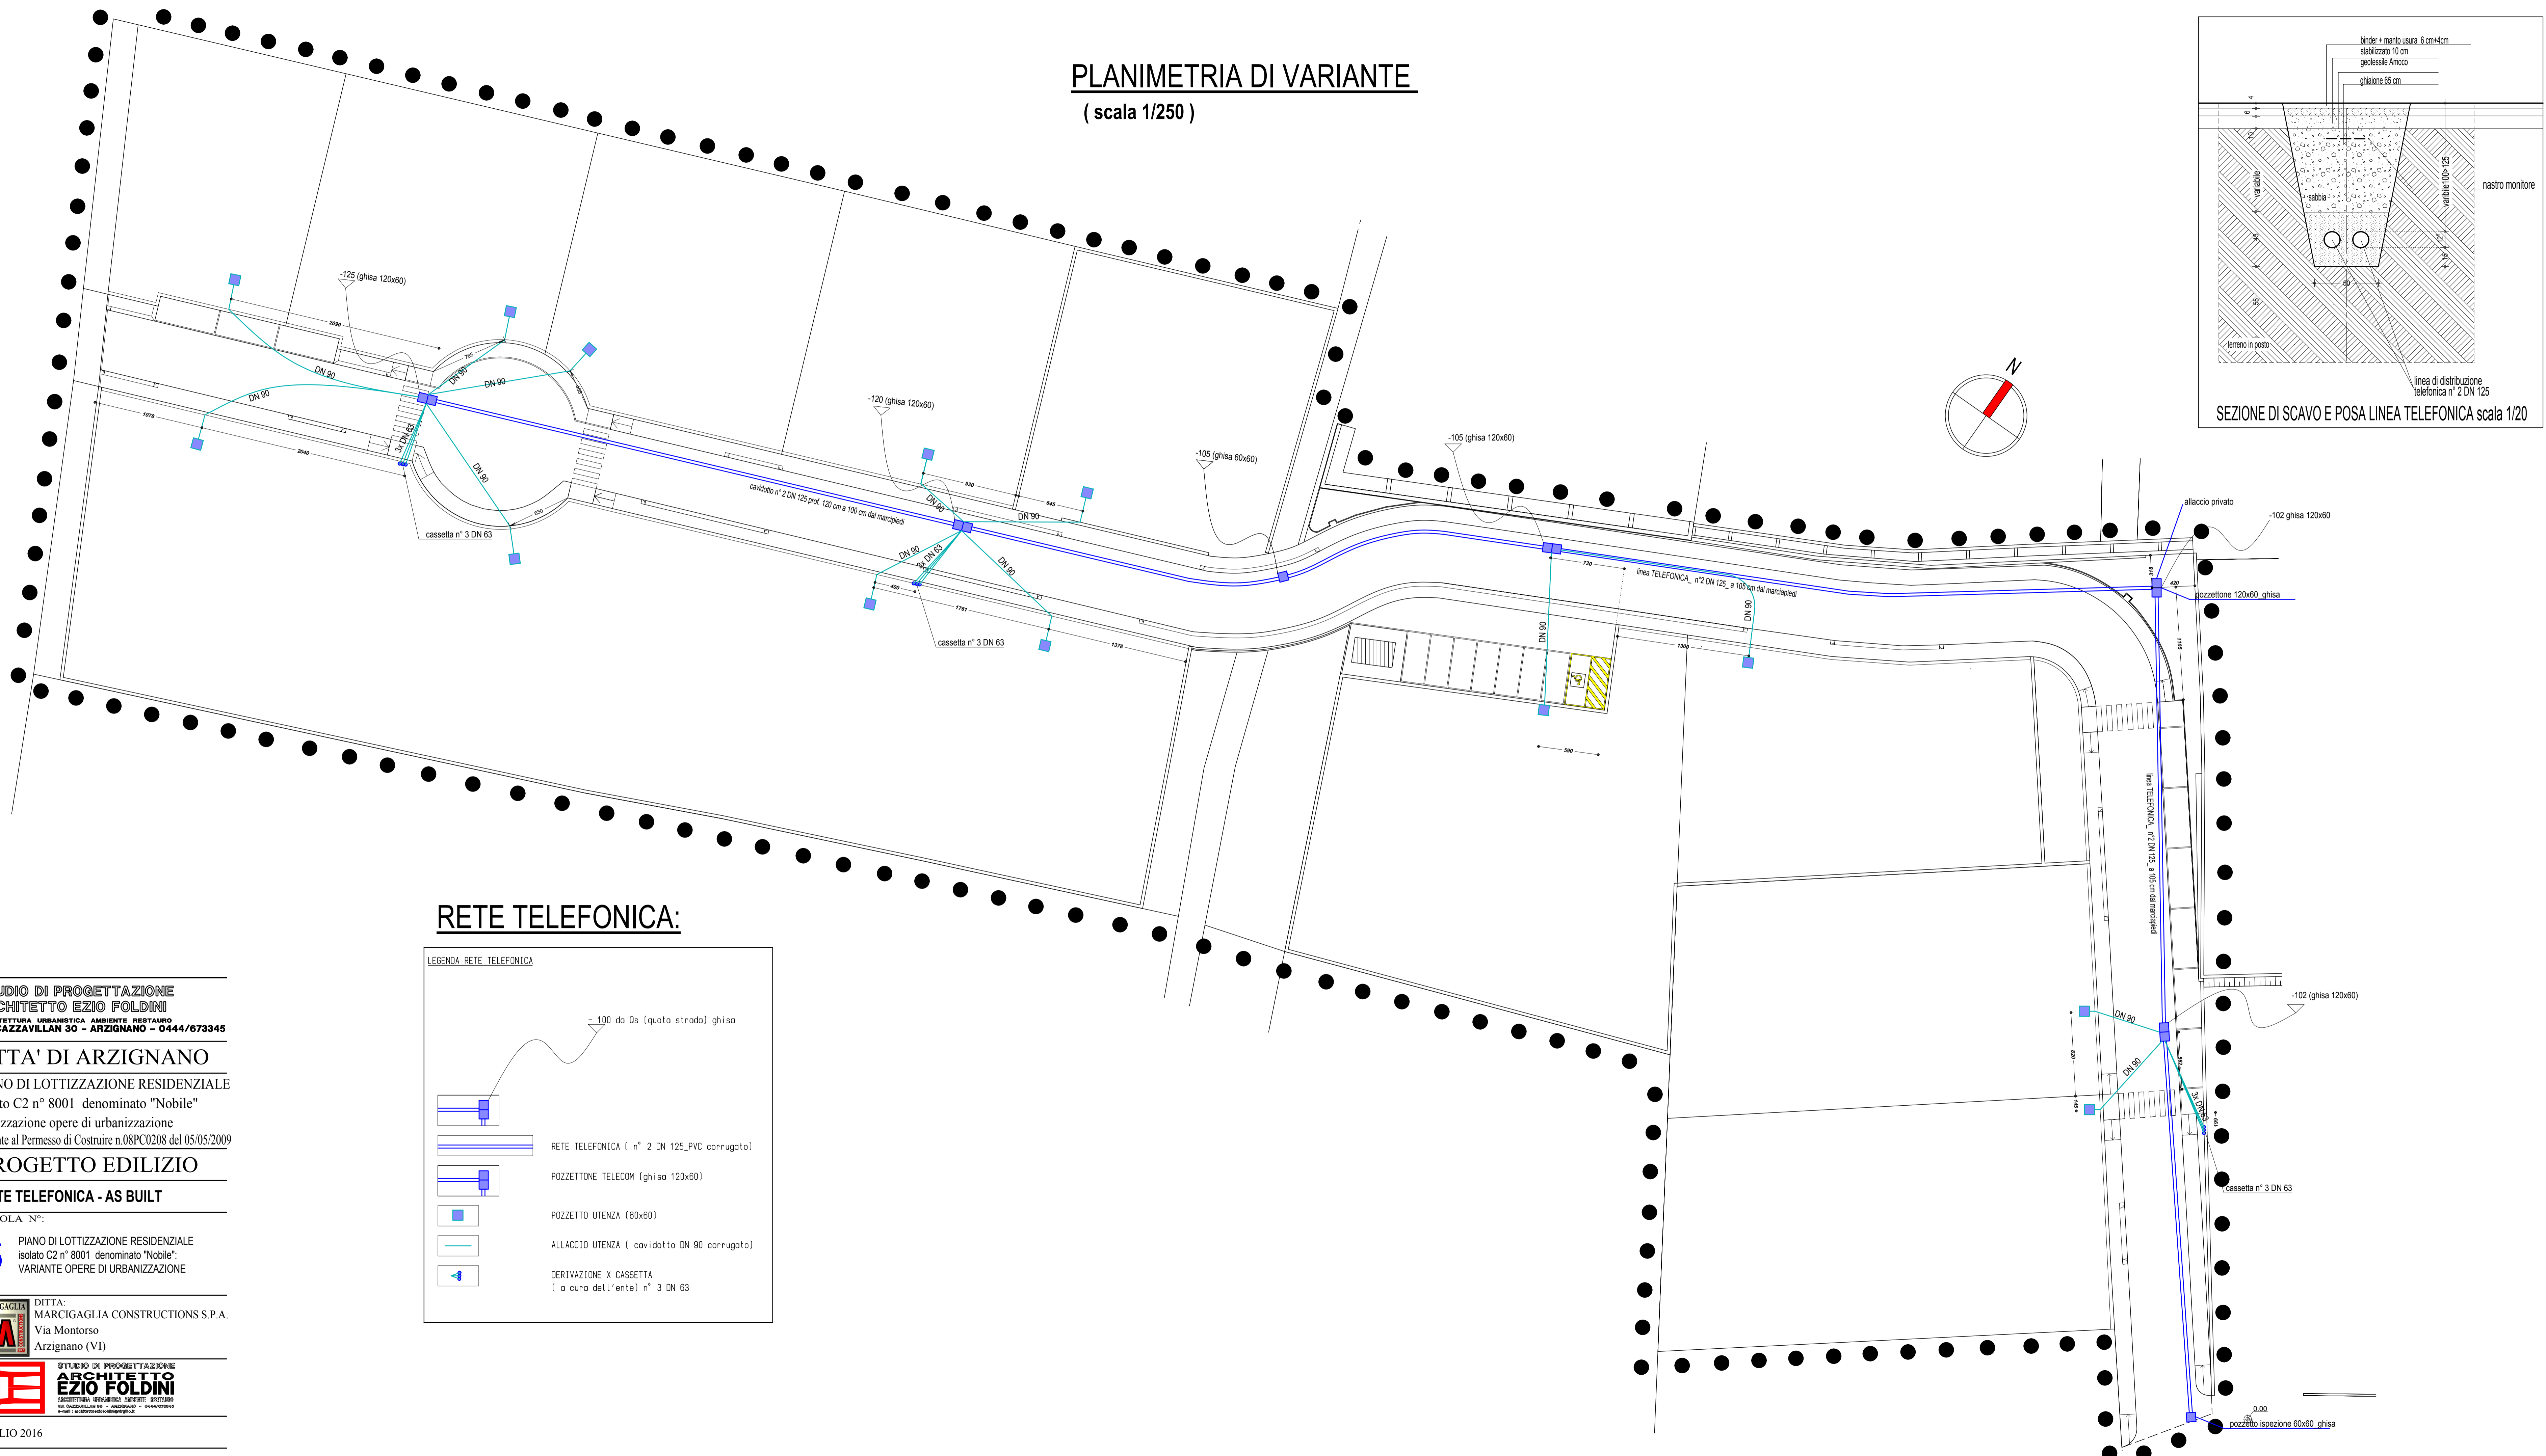

RETE TELEFONICA:

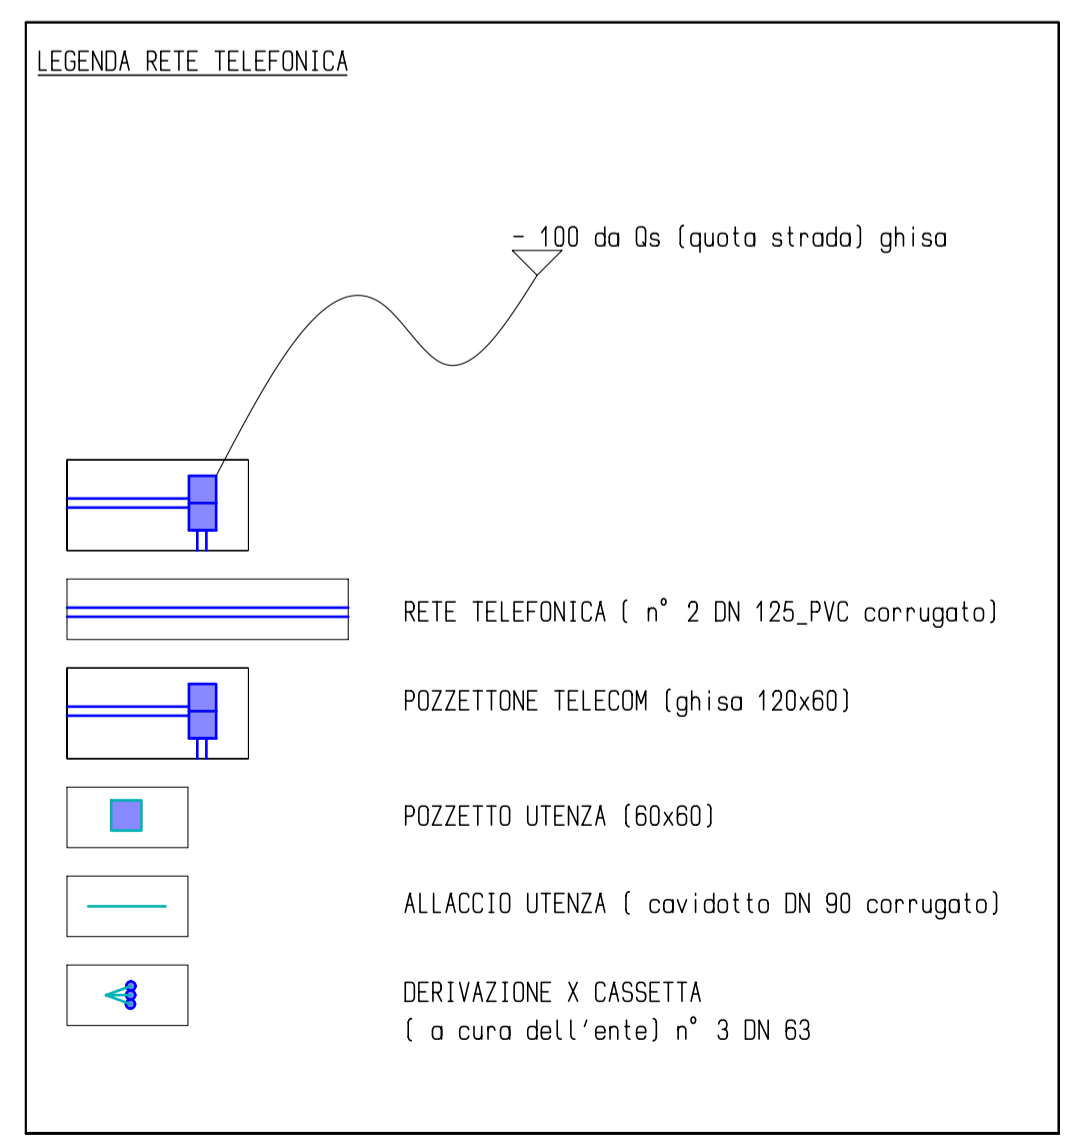

STUDIO DI PROGETTAZIONE
ARCHITETTO EZIO FOLDINI
 ARCHITETTURA URBANISTICA AMBIENTE RESTAURO
 VIA CAZZAVILLAN 30 - ARZIGNANO - 0444/673345

CITTA' DI ARZIGNANO
 PIANO DI LOTTIZZAZIONE RESIDENZIALE
 isolato C2 n° 8001 denominato "Nobile"
 Realizzazione opere di urbanizzazione
 Variante al Permesso di Costruire n.08PC0208 del 05/05/2009

PROGETTO EDILIZIO
RETE TELEFONICA - AS BUILT

TAVOLA N°:
6 PIANO DI LOTTIZZAZIONE RESIDENZIALE
 isolato C2 n° 8001 denominato "Nobile".
 VARIANTE OPERE DI URBANIZZAZIONE

DITTA:
MARCIGAGLIA CONSTRUCTIONS S.P.A.
 Via Montorso
 Arzignano (VI)

STUDIO DI PROGETTAZIONE
ARCHITETTO EZIO FOLDINI
 ARCHITETTURA URBANISTICA AMBIENTE RESTAURO
 VIA CAZZAVILLAN 30 - ARZIGNANO - 0444/673345

LUGLIO 2016