
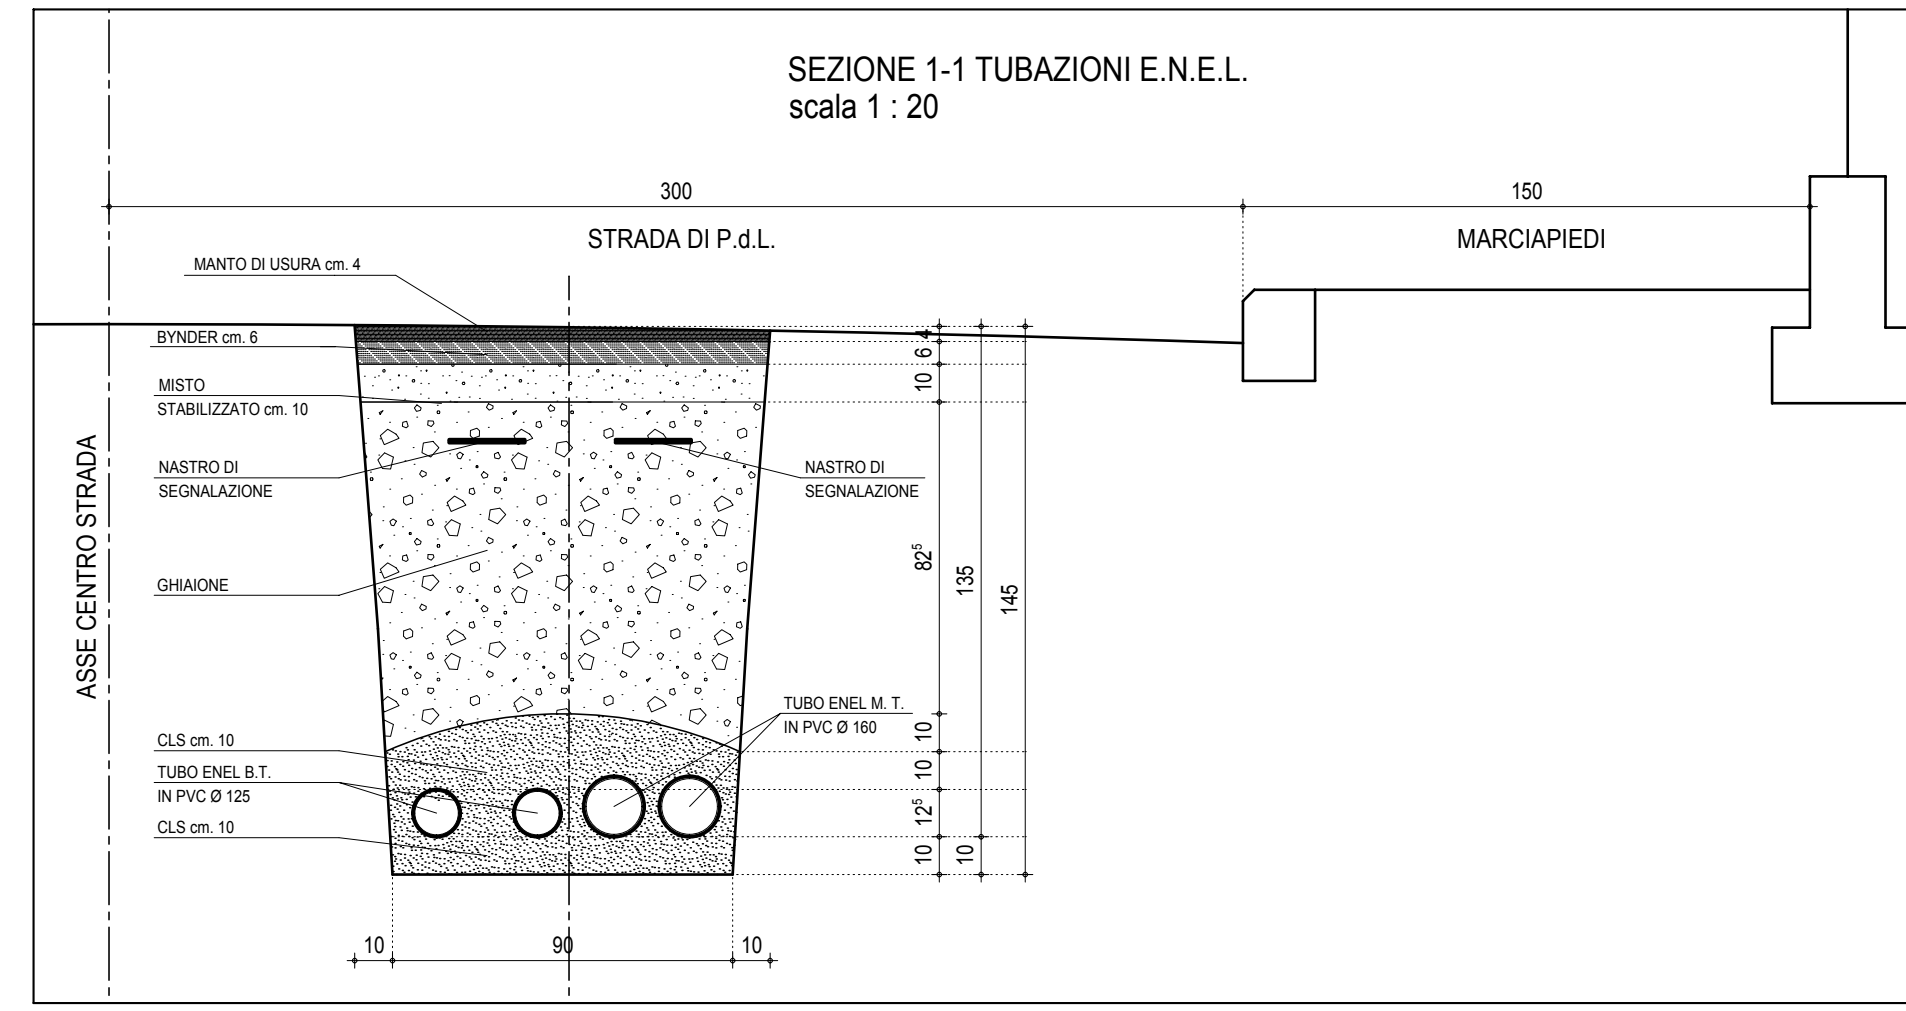
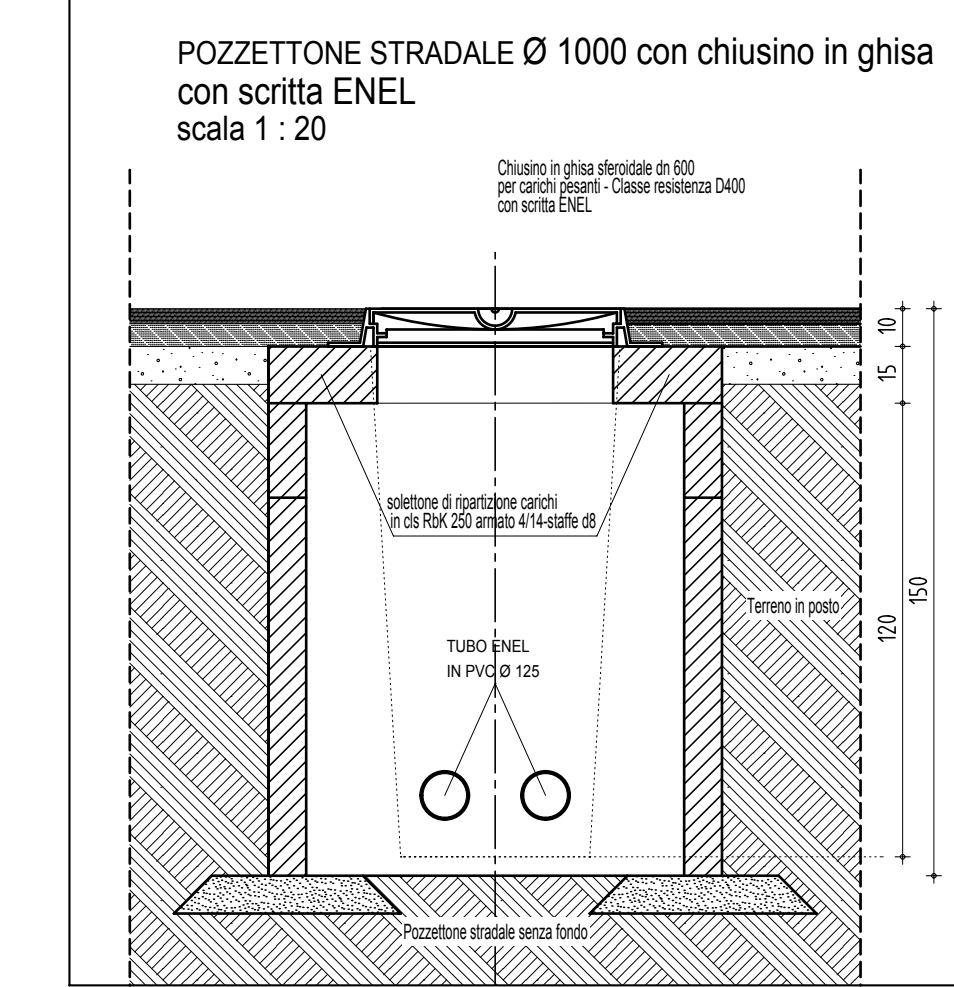
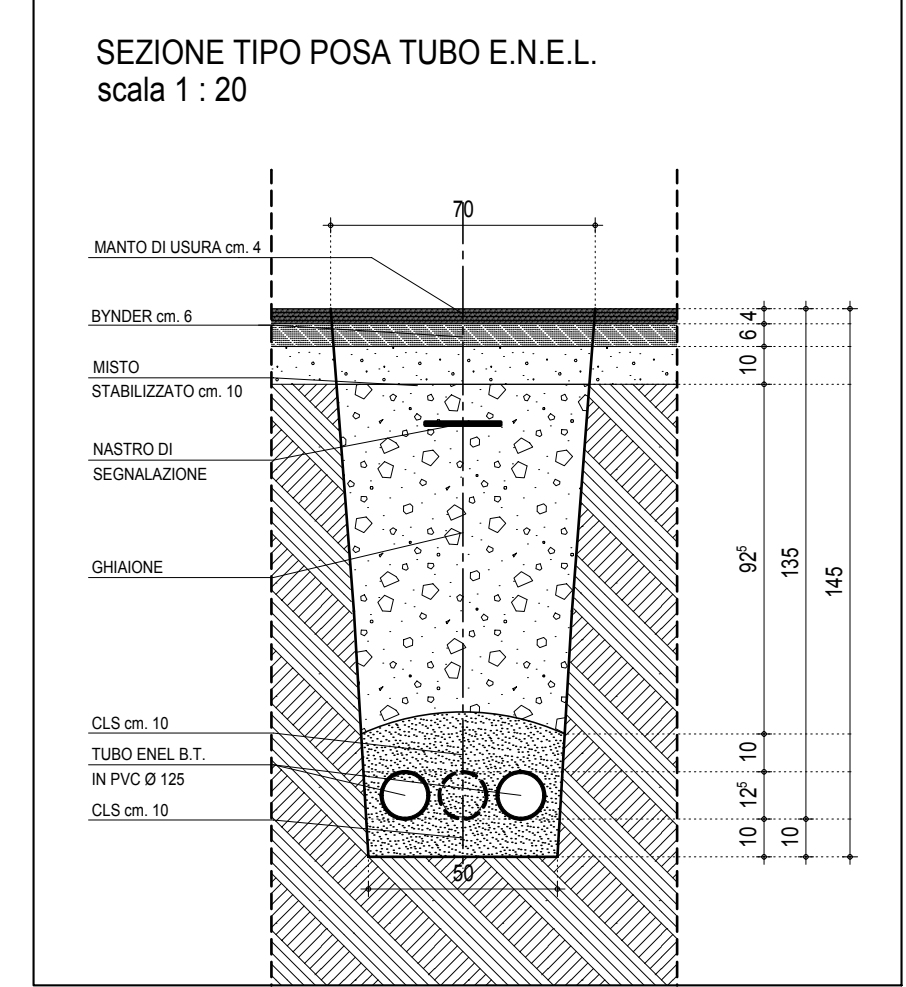


# PLANIMETRIA DI VARIANTE

( scala 1/250 )

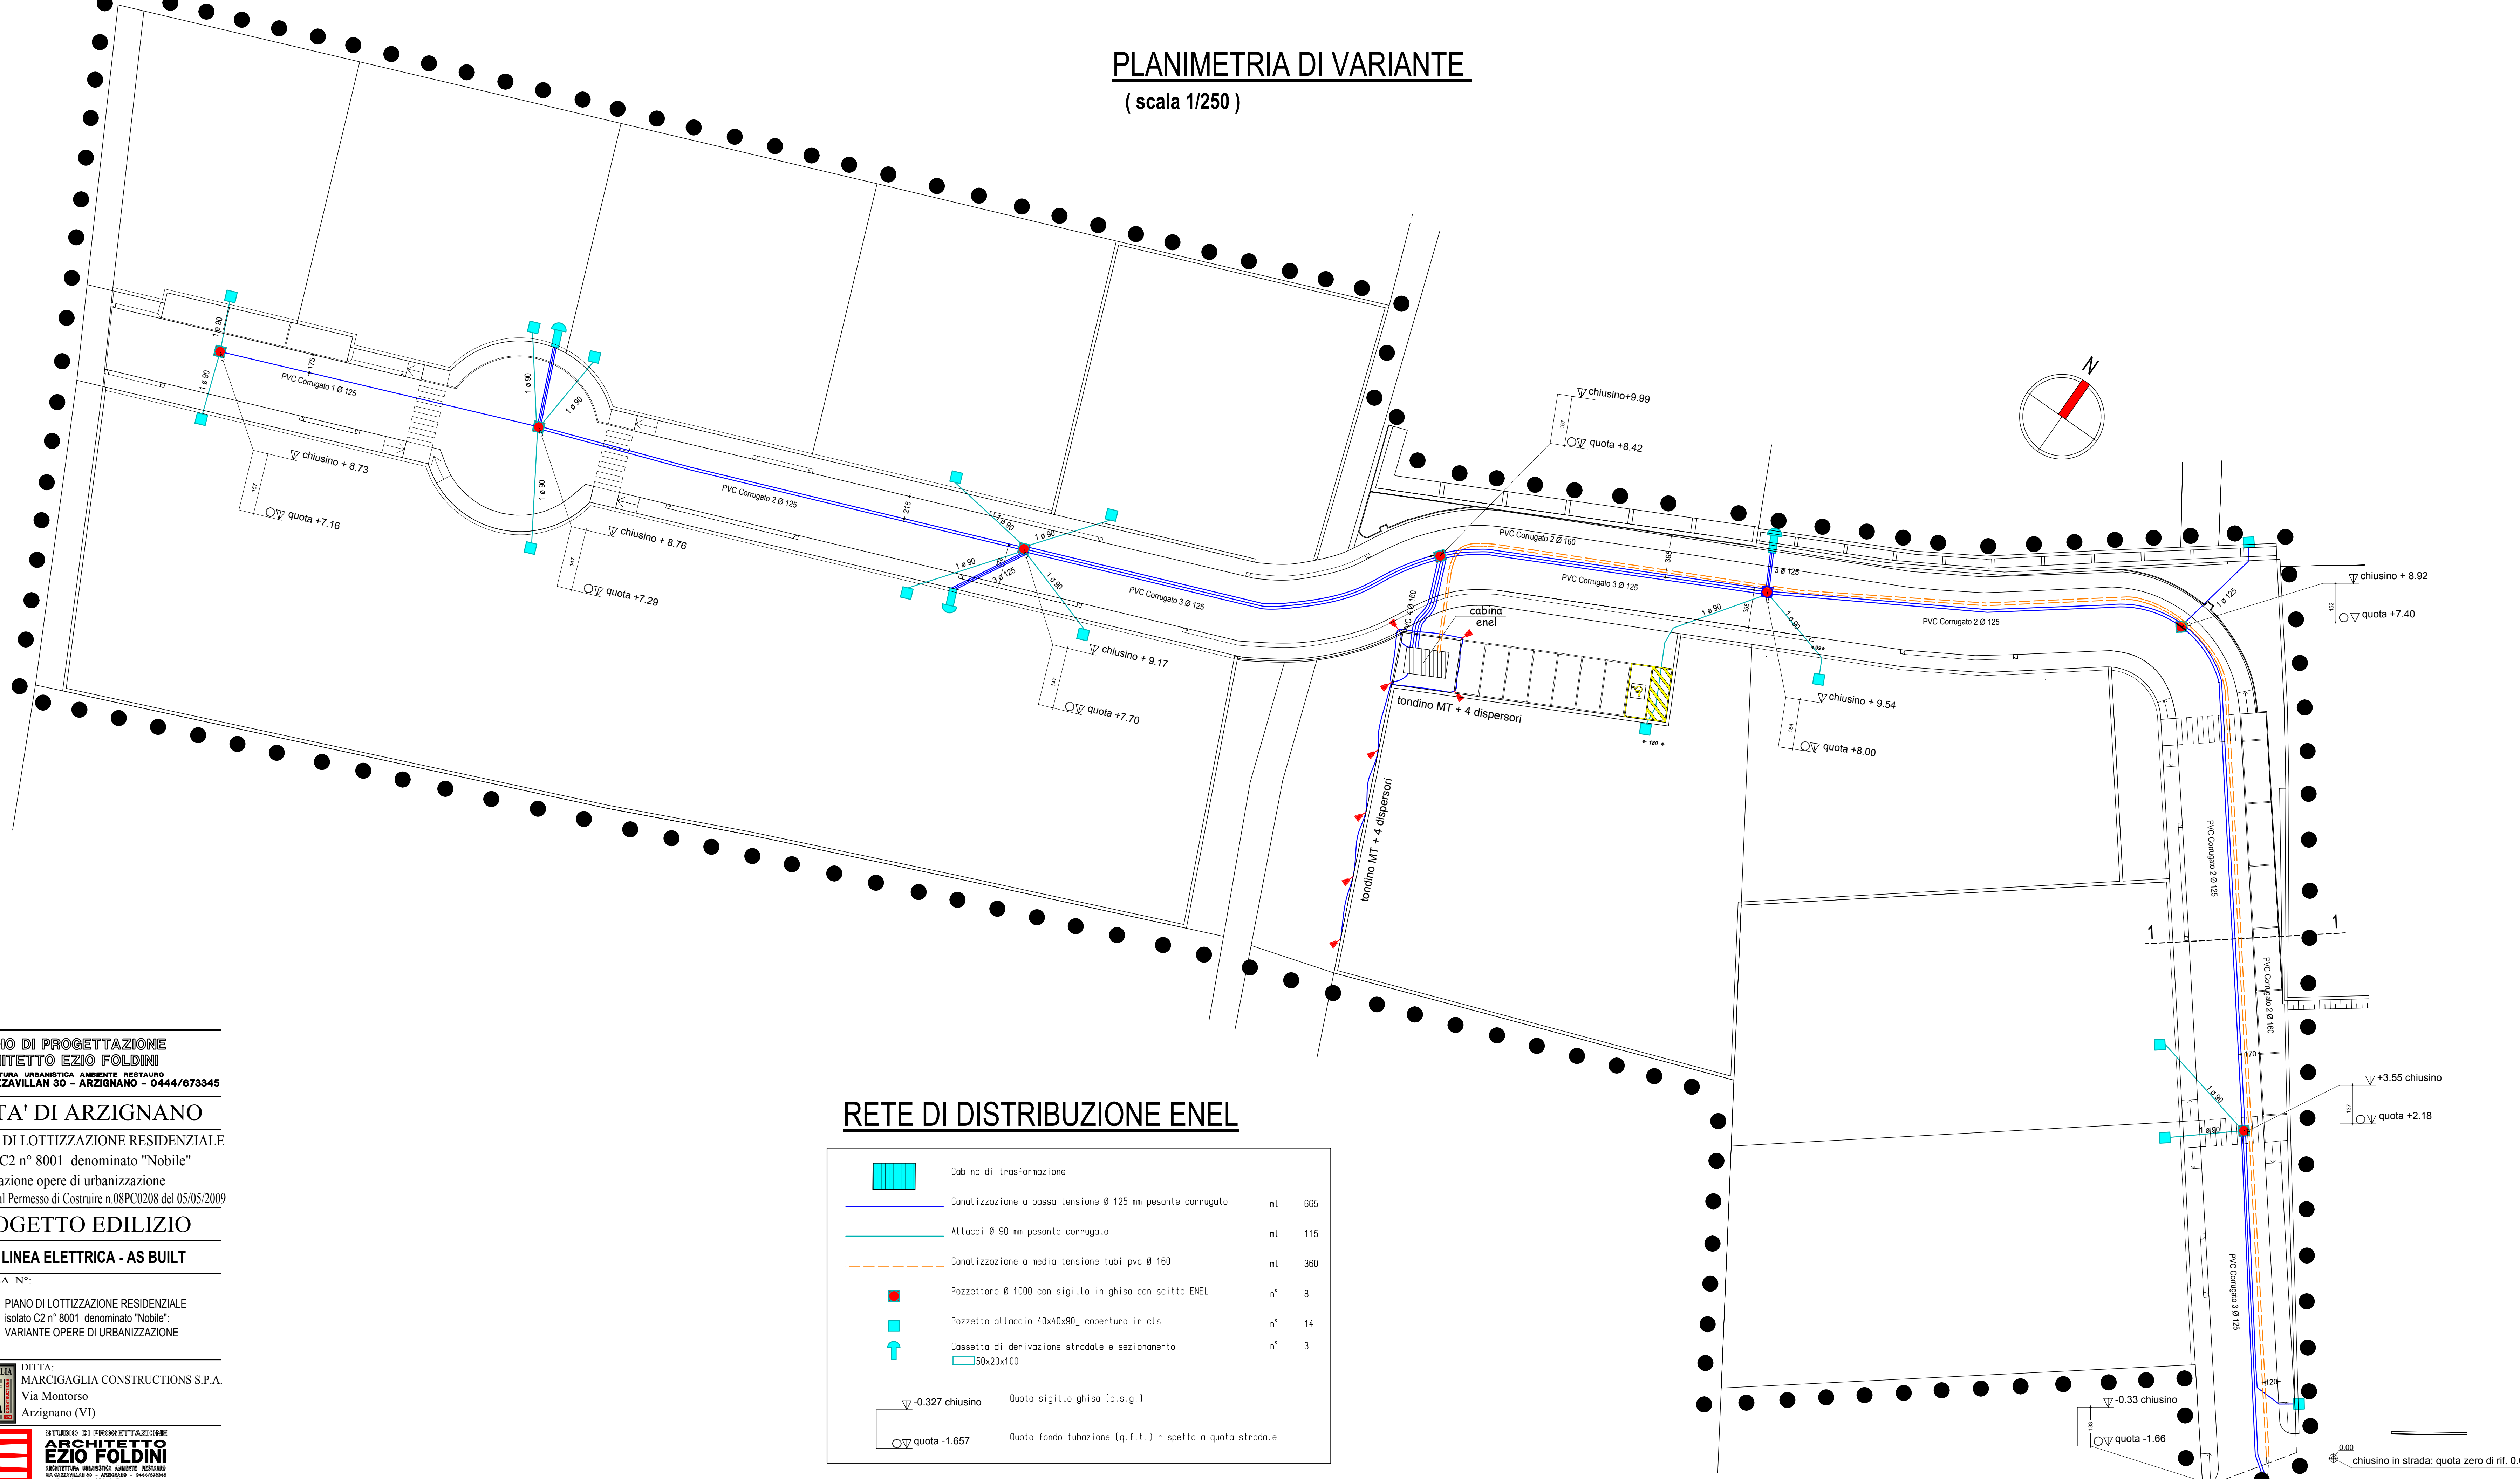


## RETE DI DISTRIBUZIONE ENEL

	Cabina di trasformazione		
	Canalizzazione a bassa tensione Ø 125 mm pesante corrugato	ml	665
	Allacci Ø 90 mm pesante corrugato	ml	115
	Canalizzazione a media tensione tubi pvc Ø 160	ml	360
	Pozzetto Ø 1000 con sigillo in ghisa con scritta ENEL	n°	8
	Pozzetto allaccio 40x40x90, copertura in cls	n°	14
	Cassetto di derivazione stradale e sezionamento 50x20x100	n°	3

-0.327 chiusino Quota sigillo ghisa [q.s.g.]  
 quota -1.657 Quota fondo tubazione [q.f.t.] rispetto a quota stradale

## ESECUTIVO CABINA ENEL (scala 1/50)

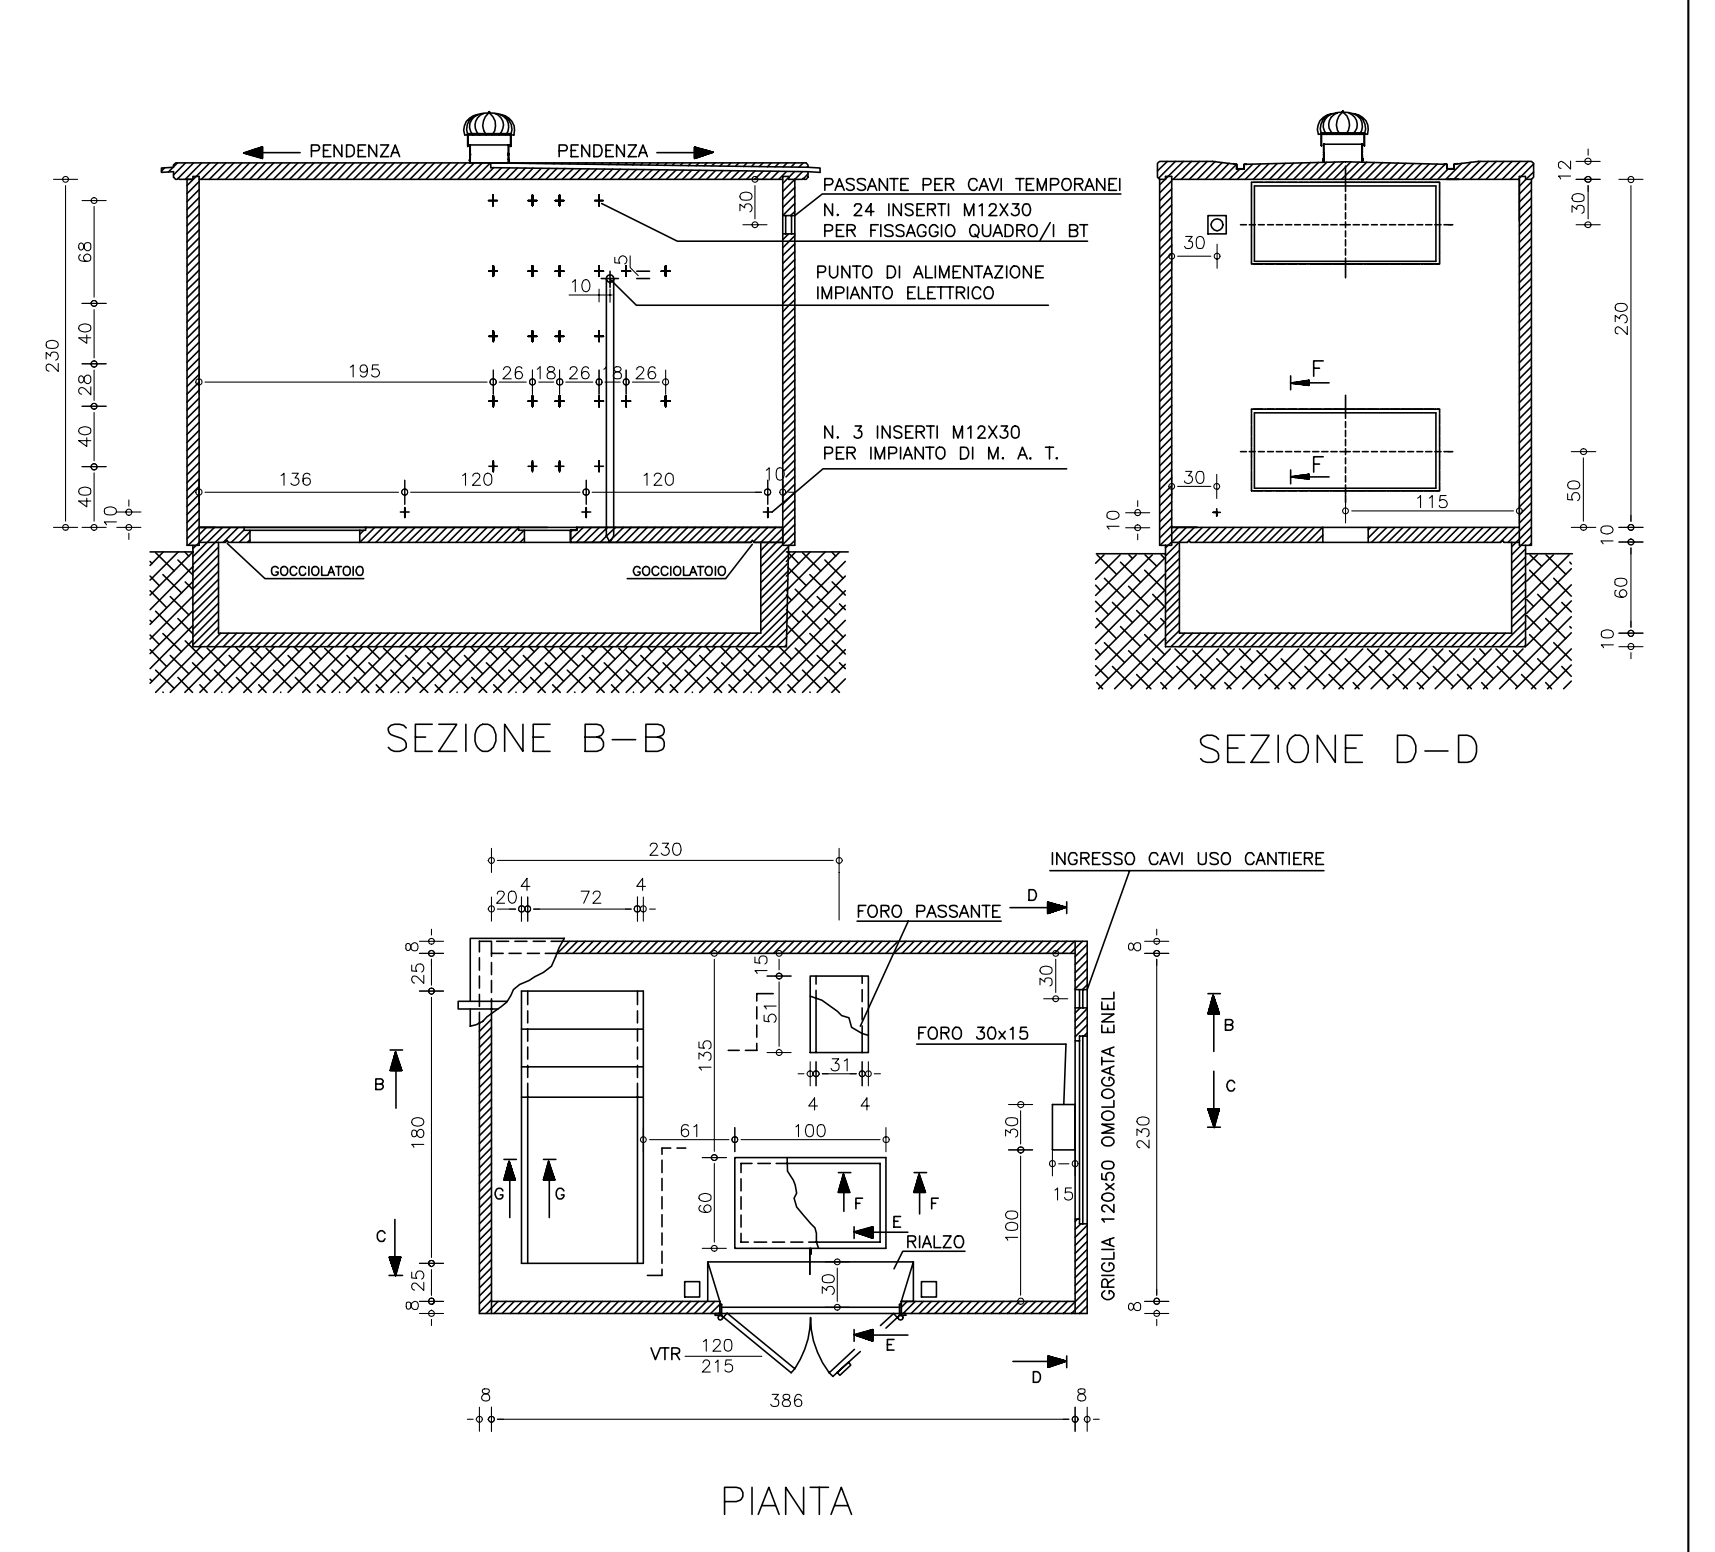

**STUDIO DI PROGETTAZIONE ARCHITETTO EZIO FOLDINI**  
 ARCHITETTURA URBANISTICA AMBIENTE RESTAURO  
 VIA CAZZAVILLAN 30 - ARZIGNANO - 0444/673345

**CITTA' DI ARZIGNANO**  
 PIANO DI LOTTIZZAZIONE RESIDENZIALE  
 isolato C2 n° 8001 denominato "Nobile"  
 Realizzazione opere di urbanizzazione  
 Variante al Permesso di Costruire n.08PC0208 del 05/05/2009

**PROGETTO EDILIZIO**  
**RETE LINEA ELETTRICA - AS BUILT**

TAVOLA N°:  
**7** PIANO DI LOTTIZZAZIONE RESIDENZIALE  
 isolato C2 n° 8001 denominato "Nobile":  
 VARIANTE OPERE DI URBANIZZAZIONE

DITTA:  
**MARCIGAGLIA CONSTRUCTIONS S.P.A.**  
 Via Montorso  
 Arzignano (VI)

**STUDIO DI PROGETTAZIONE ARCHITETTO EZIO FOLDINI**  
 ARCHITETTURA URBANISTICA AMBIENTE RESTAURO  
 VIA CAZZAVILLAN 30 - ARZIGNANO - 0444/673345

LUGLIO 2016