PROFILO STRADALE

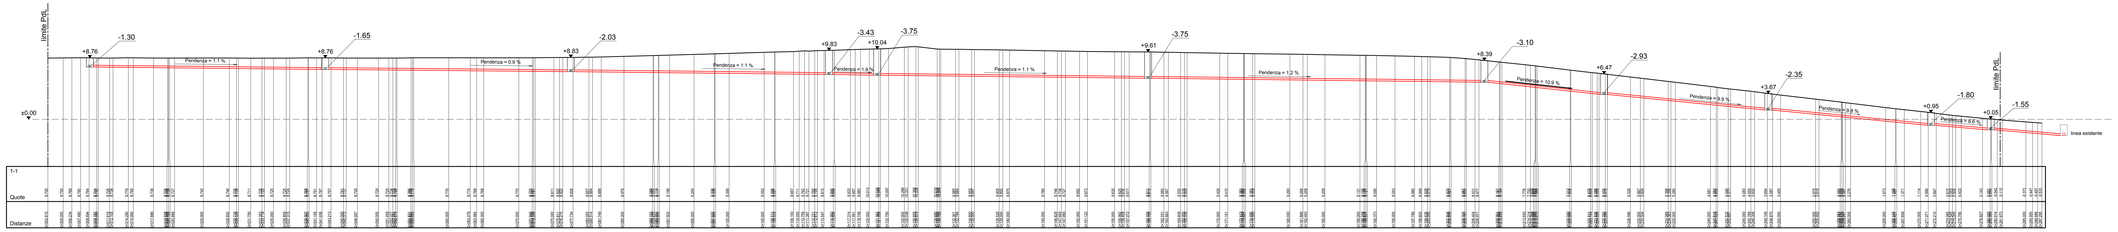

LINEA FOGNATURA CIVILE : tubazione in PEAD SDR 26 PN 6, 3 PE 100 diametro esterno 250 mm

PROFILO STRADALE

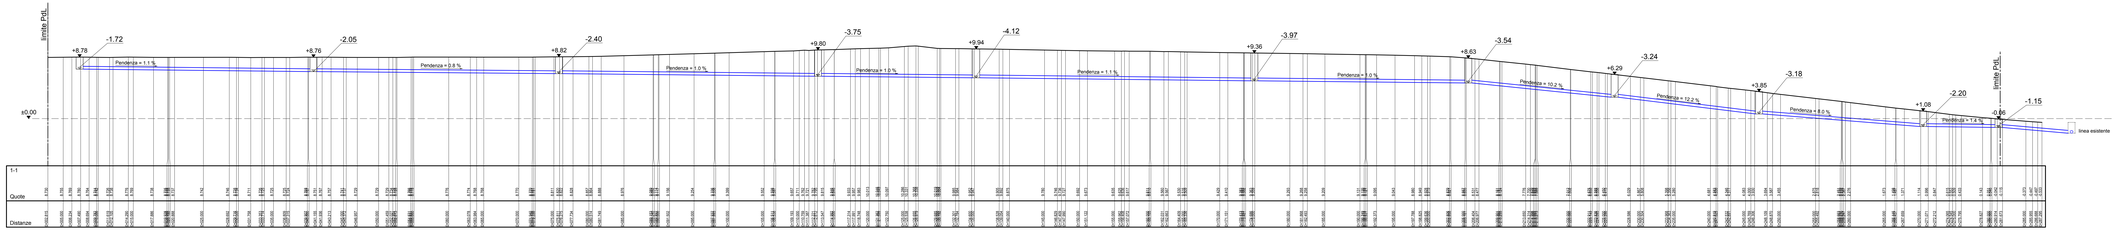

LINEA FOGNATURA METEORICA: tubazione in polietilene strutturato a doppia parete DE 400 mm

STUDIO DI PROGETTAZIONE
ARCHITETTO EZIO FOLDINI
ARCHITETTURA URBANISTICA AMBIENTE RESTAURO
VIA CAZZAVILLAN 30 - ARZIGNANO - 0444/673345

CITTA' DI ARZIGNANO

PIANO DI LOTTIZZAZIONE RESIDENZIALE
isolato C2 n° 8001 denominato "Nobile"
Realizzazione opere di urbanizzazione
Variante al Permesso di Costrure n.08PC0208 del 05/05/2009

PROGETTO EDILIZIO

RETI FOGNATURA - AS BUILT - PROFILI

TAVOLA N°:

3.1 PIANO DI LOTTIZZAZIONE RESIDENZIALE
isolato C2 n° 8001 denominato "Nobile":
VARIANTE OPERE DI URBANIZZAZIONE

DITTA:
MARCIGAGLIA CONSTRUCTIONS S.P.A.
Via Montorso
Arzignano (VI)

STUDIO DI PROGETTAZIONE
ARCHITETTO
EZIO FOLDINI
ARCHITETTURA URBANISTICA AMBIENTE RESTAURO
Via Cazzavillan 30 - 36071 Arzignano (Vicenza)
e-mail: studiofoldini@libero.it/ezio.foldini@pec.it

LUGLIO 2016