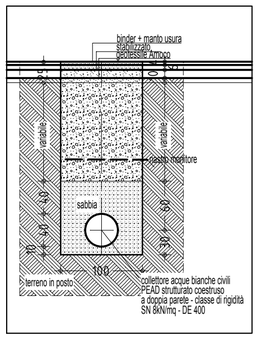

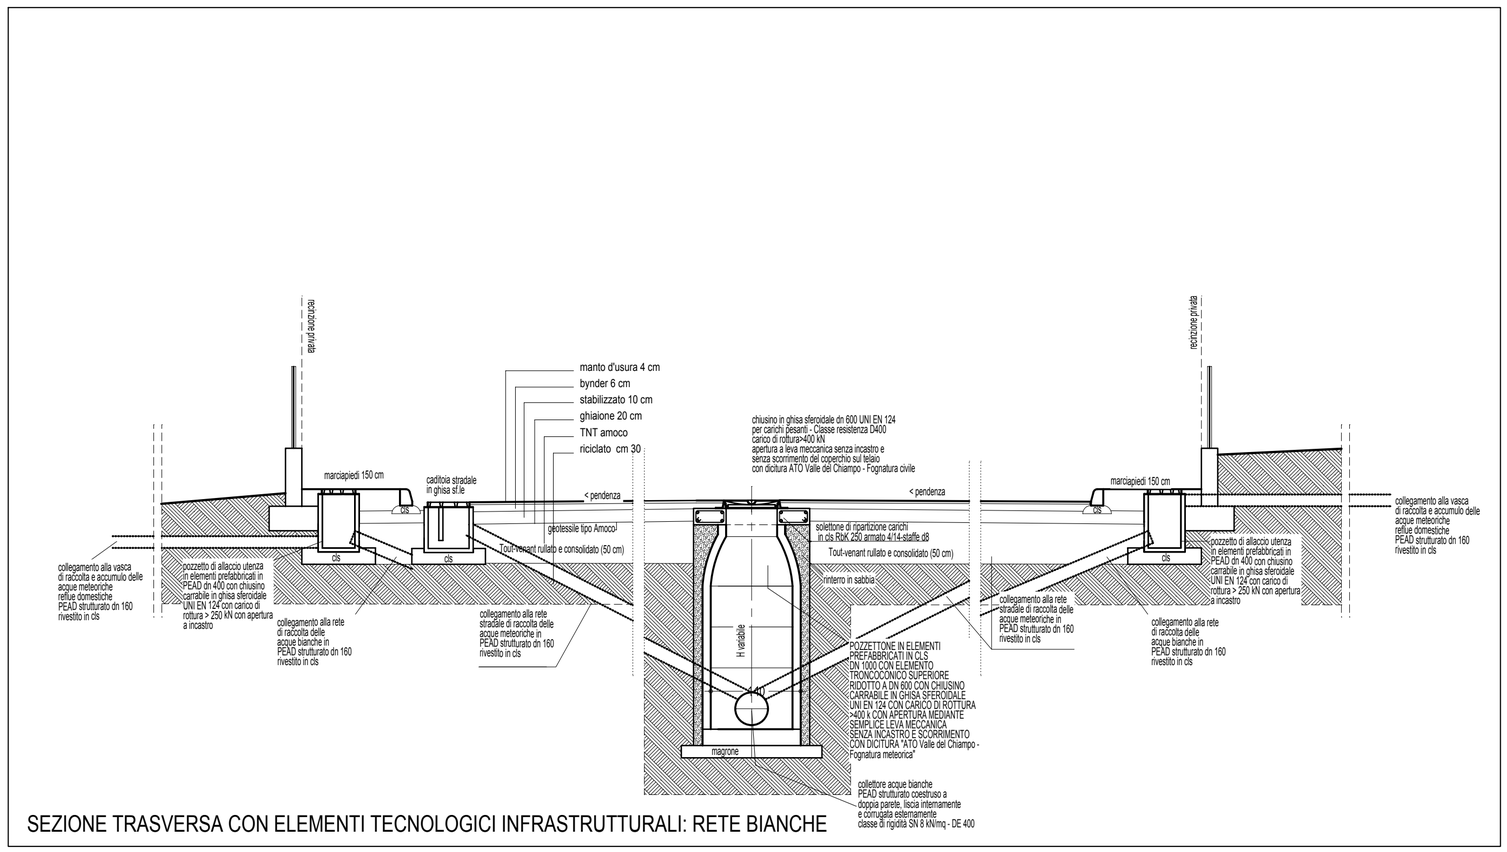

SEZIONE TRASVERSA CON ELEMENTI TECNOLOGICI INFRASTRUTTURALI: RETE BIANCHE

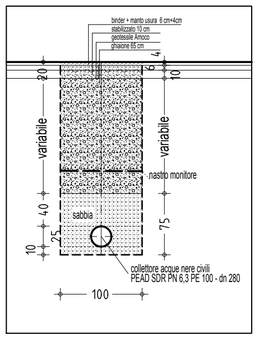

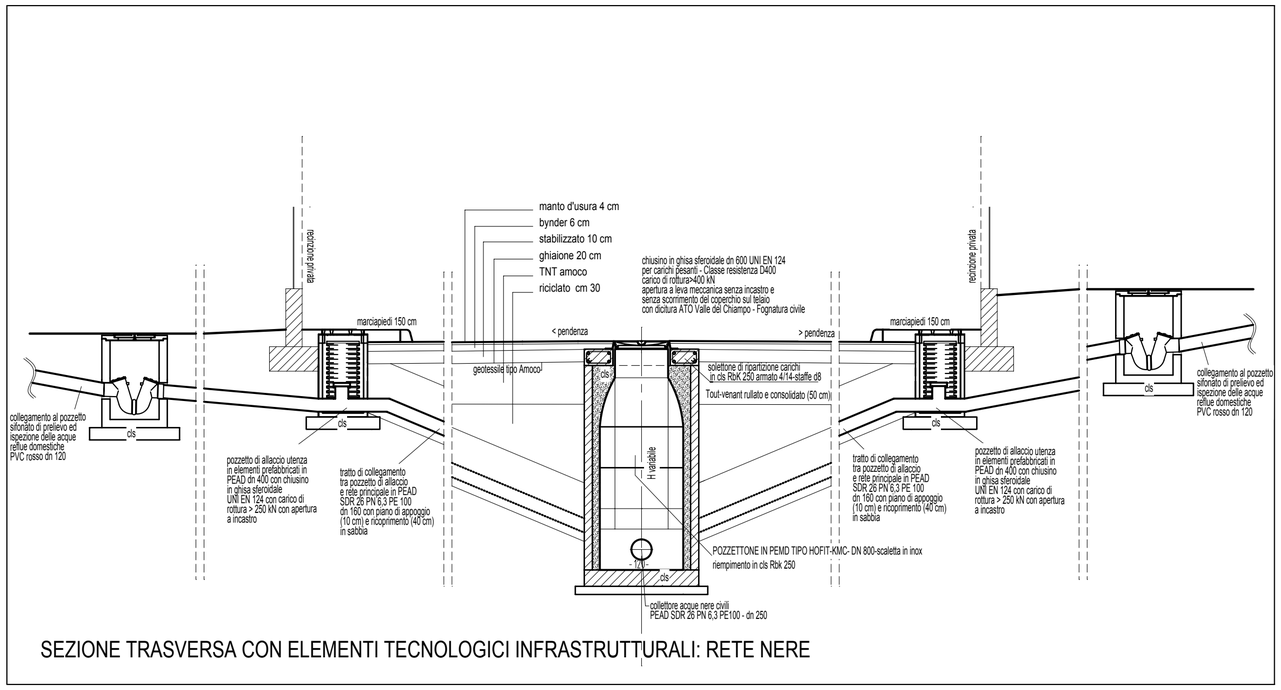

SEZIONE TRASVERSA CON ELEMENTI TECNOLOGICI INFRASTRUTTURALI: RETE NERE

STUDIO DI PROGETTAZIONE
ARCHITETTO EZIO FOLDINI
ARCHITETTURA URBANISTICA AMBIENTE RESTAURO
VIA CAZZAVILLAN 30 – ARZIGNANO – 0444/673345

CITTA' DI ARZIGNANO

PIANO DI LOTTIZZAZIONE RESIDENZIALE
isolato C2 n° 8001 denominato "Nobile"
Realizzazione opere di urbanizzazione
Variante al Permesso di Costruire n.08PC0208 del 05/05/2009

PROGETTO EDILIZIO

RETI FOGNATURA - AS BUILT - DETTAGLI EXE

TAVOLA N°:

3.2 PIANO DI LOTTIZZAZIONE RESIDENZIALE
isolato C2 n° 8001 denominato "Nobile":
VARIANTE OPERE DI URBANIZZAZIONE

DITTA:
MARCIGAGLIA CONSTRUCTIONS S.P.A.
Via Montorso
Arzignano (VI)

STUDIO DI PROGETTAZIONE
ARCHITETTO
EZIO FOLDINI
ARCHITETTURA URBANISTICA AMBIENTE RESTAURO
VIA CAZZAVILLAN 30 – ARZIGNANO – 0444/673345
e-mail : architettoeziofoldini@virgilio.it

LUGLIO 2016