


PLANIMETRIA DI VARIANTE

(scala 1/250)

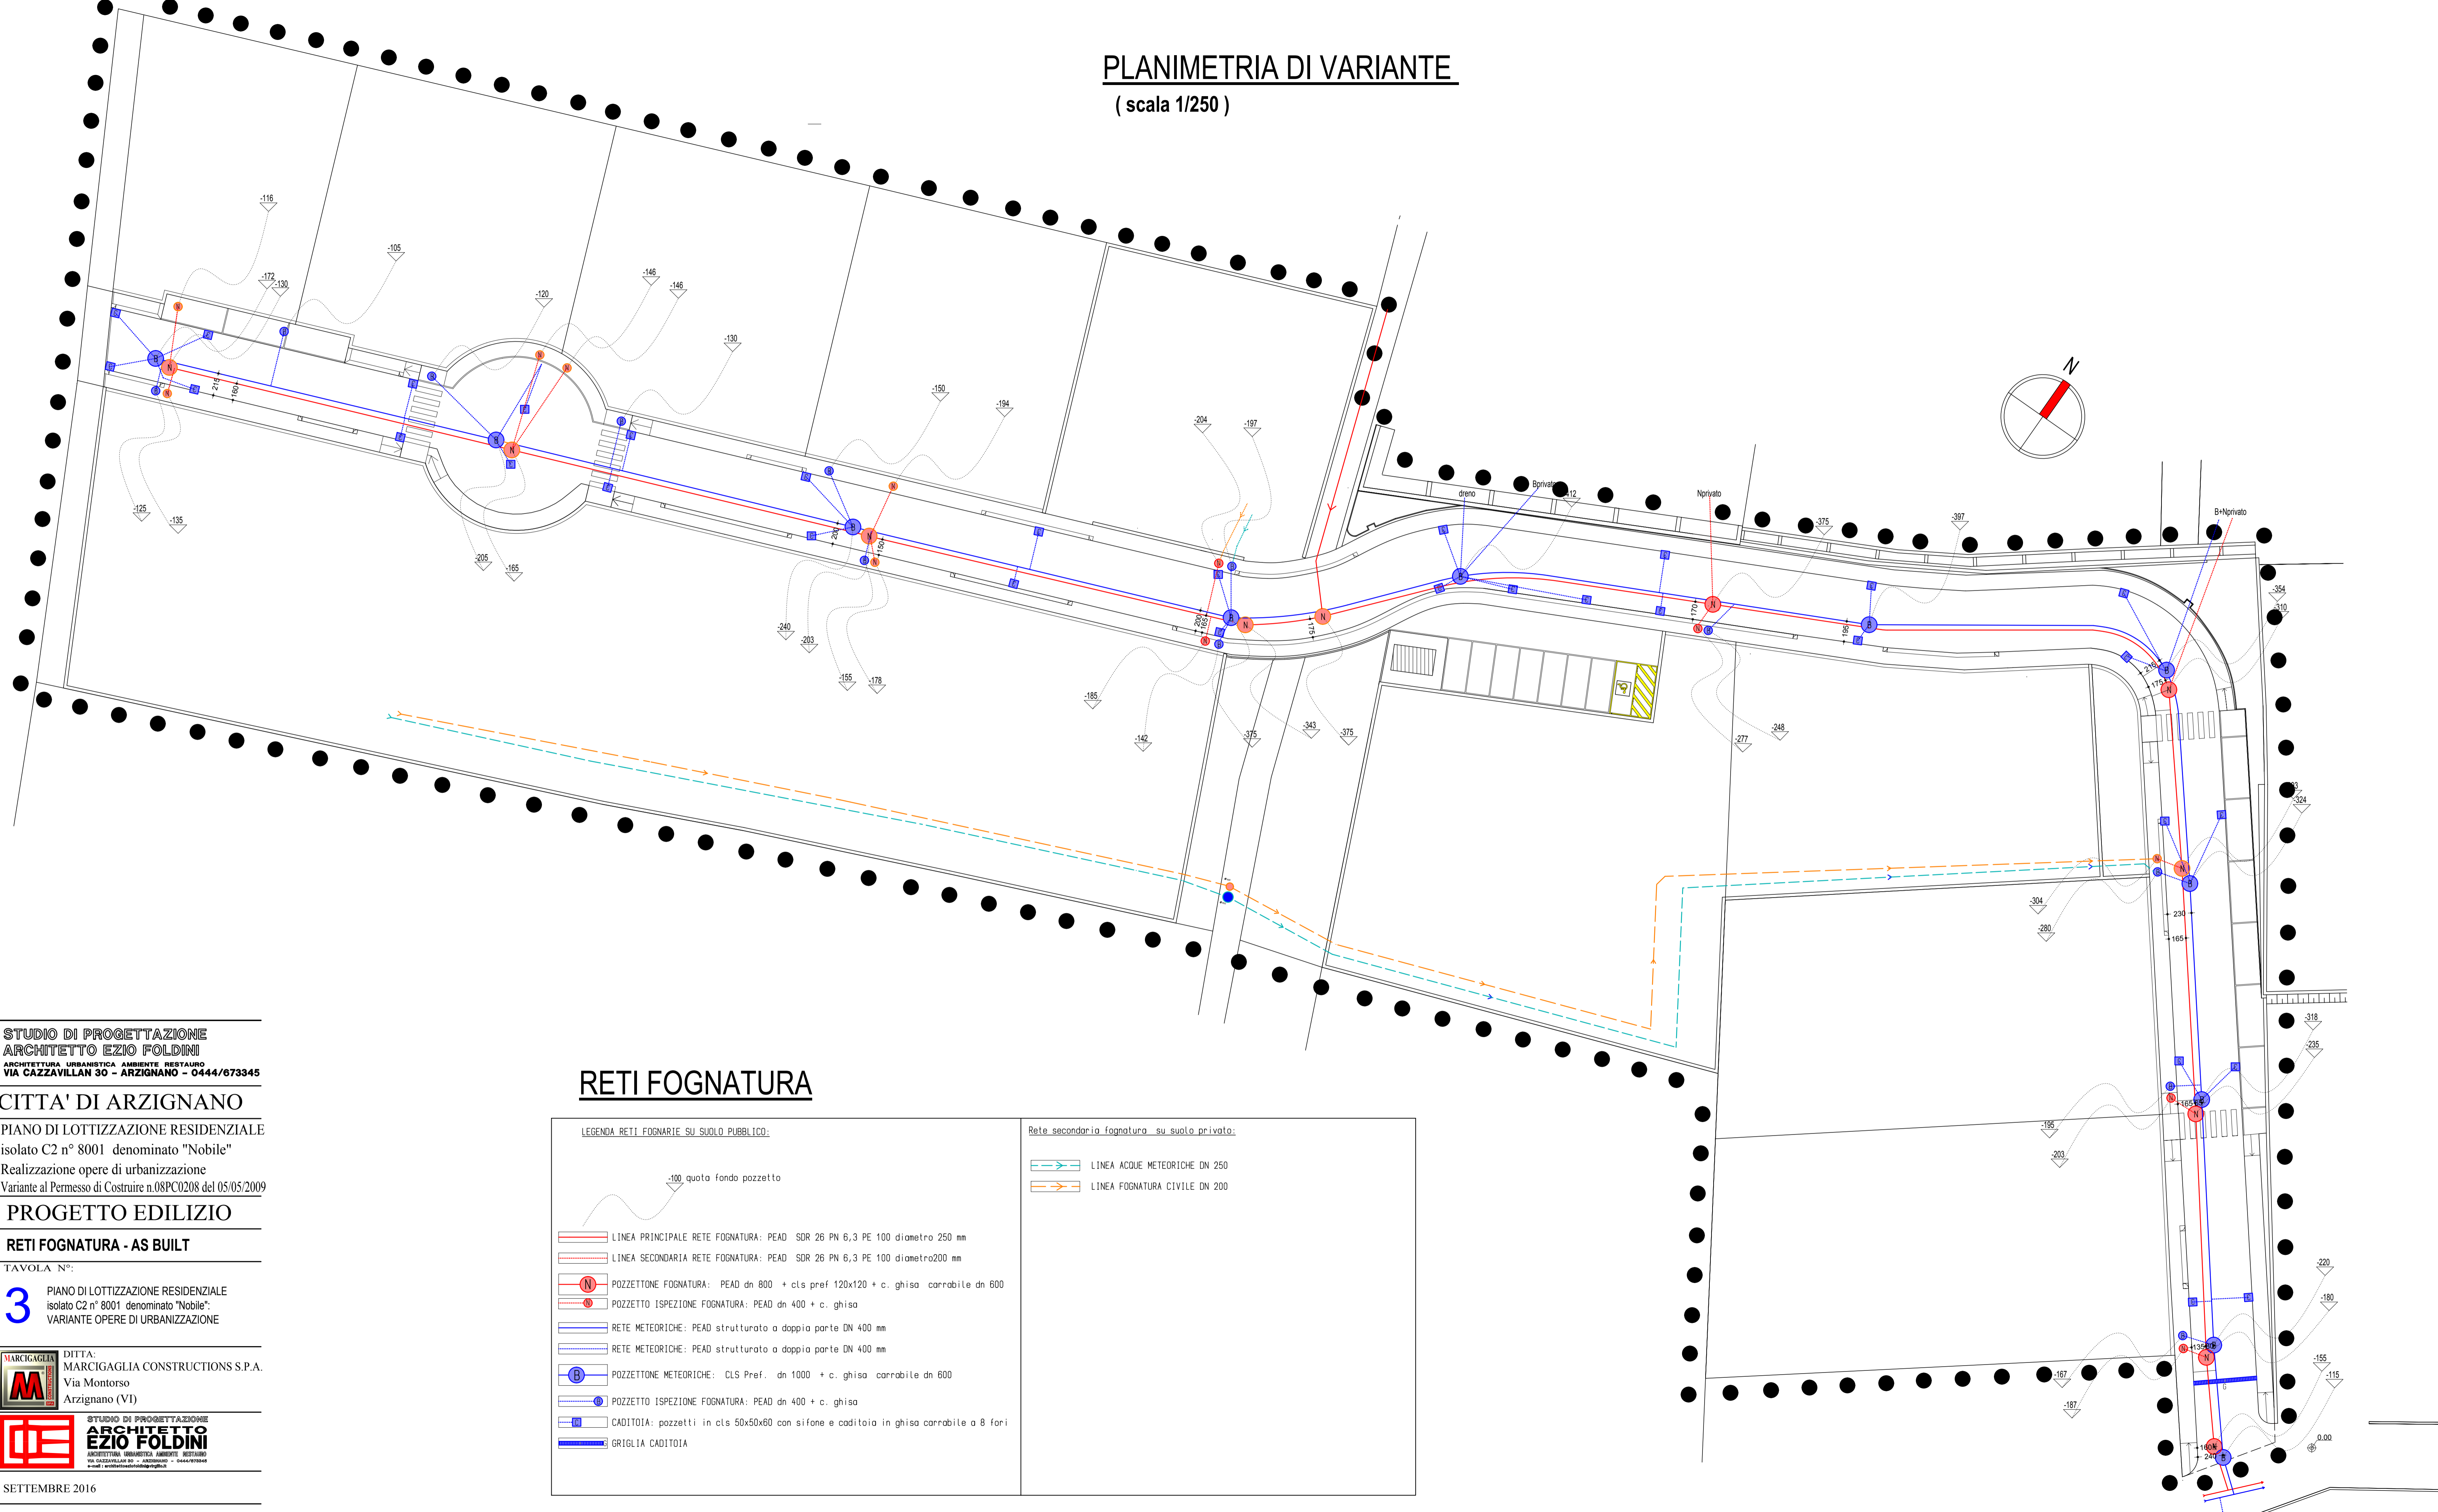

STUDIO DI PROGETTAZIONE
ARCHITETTO EZIO FOLDINI
ARCHITETTURA URBANISTICA AMBIENTE RESTAURO
VIA CAZZAVILLAN 30 - ARZIGNANO - 0444/673345

CITTA' DI ARZIGNANO

PIANO DI LOTTIZZAZIONE RESIDENZIALE
isolato C2 n° 8001 denominato "Nobile"
Realizzazione opere di urbanizzazione
Variante al Permesso di Costruire n.08PC0208 del 05/05/2009

PROGETTO EDILIZIO

RETI FOGNATURA - AS BUILT

TAVOLA N°:
3 PIANO DI LOTTIZZAZIONE RESIDENZIALE
isolato C2 n° 8001 denominato "Nobile"
VARIANTE OPERE DI URBANIZZAZIONE

DITTA:
MARCIGAGLIA CONSTRUCTIONS S.P.A.
Via Montorso
Arzignano (VI)

STUDIO DI PROGETTAZIONE
**ARCHITETTO
EZIO FOLDINI**
ARCHITETTURA URBANISTICA AMBIENTE RESTAURO
VIA CAZZAVILLAN 30 - ARZIGNANO - 0444/673345

SETTEMBRE 2016

RETI FOGNATURA

LEGENDA RETI FOGNARIE SU SUOLO PUBBLICO:		Rete secondaria fognatura su suolo privato:	
	LINIA PRINCIPALE RETE FOGNATURA: PEAD SDR 26 PN 6,3 PE 100 diametro 250 mm		LINIA ACQUE METEORICHE DN 250
	LINIA SECONDARIA RETE FOGNATURA: PEAD SDR 26 PN 6,3 PE 100 diametro 200 mm		LINIA FOGNATURA CIVILE DN 200
	POZZETTONE FOGNATURA: PEAD dn 800 + cls pref 120x120 + c. ghisa carrabile dn 600		
	POZZETTO ISPEZIONE FOGNATURA: PEAD dn 400 + c. ghisa		
	RETE METEORICHE: PEAD strutturato a doppia parte DN 400 mm		
	RETE METEORICHE: PEAD strutturato a doppia parte DN 400 mm		
	POZZETTONE METEORICHE: CLS Pref. dn 1000 + c. ghisa carrabile dn 600		
	POZZETTO ISPEZIONE FOGNATURA: PEAD dn 400 + c. ghisa		
	CADITOIA: pozzetti in cls 50x50x60 con sifone e caditoia in ghisa carrabile a 8 fari		
	GRIGLIA CADITOIA		